


豊中市西泉丘土地区画整理事業

西泉丘3丁目

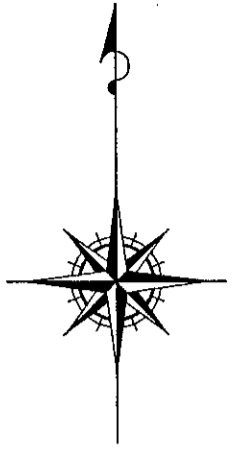


凡 例	
—○—	地区界
—	地番界
123	新地番
Ⓡ	保留地

豊中市西泉丘地区画地出来形確認測量原図

縮尺 1:500

平成十七年四月

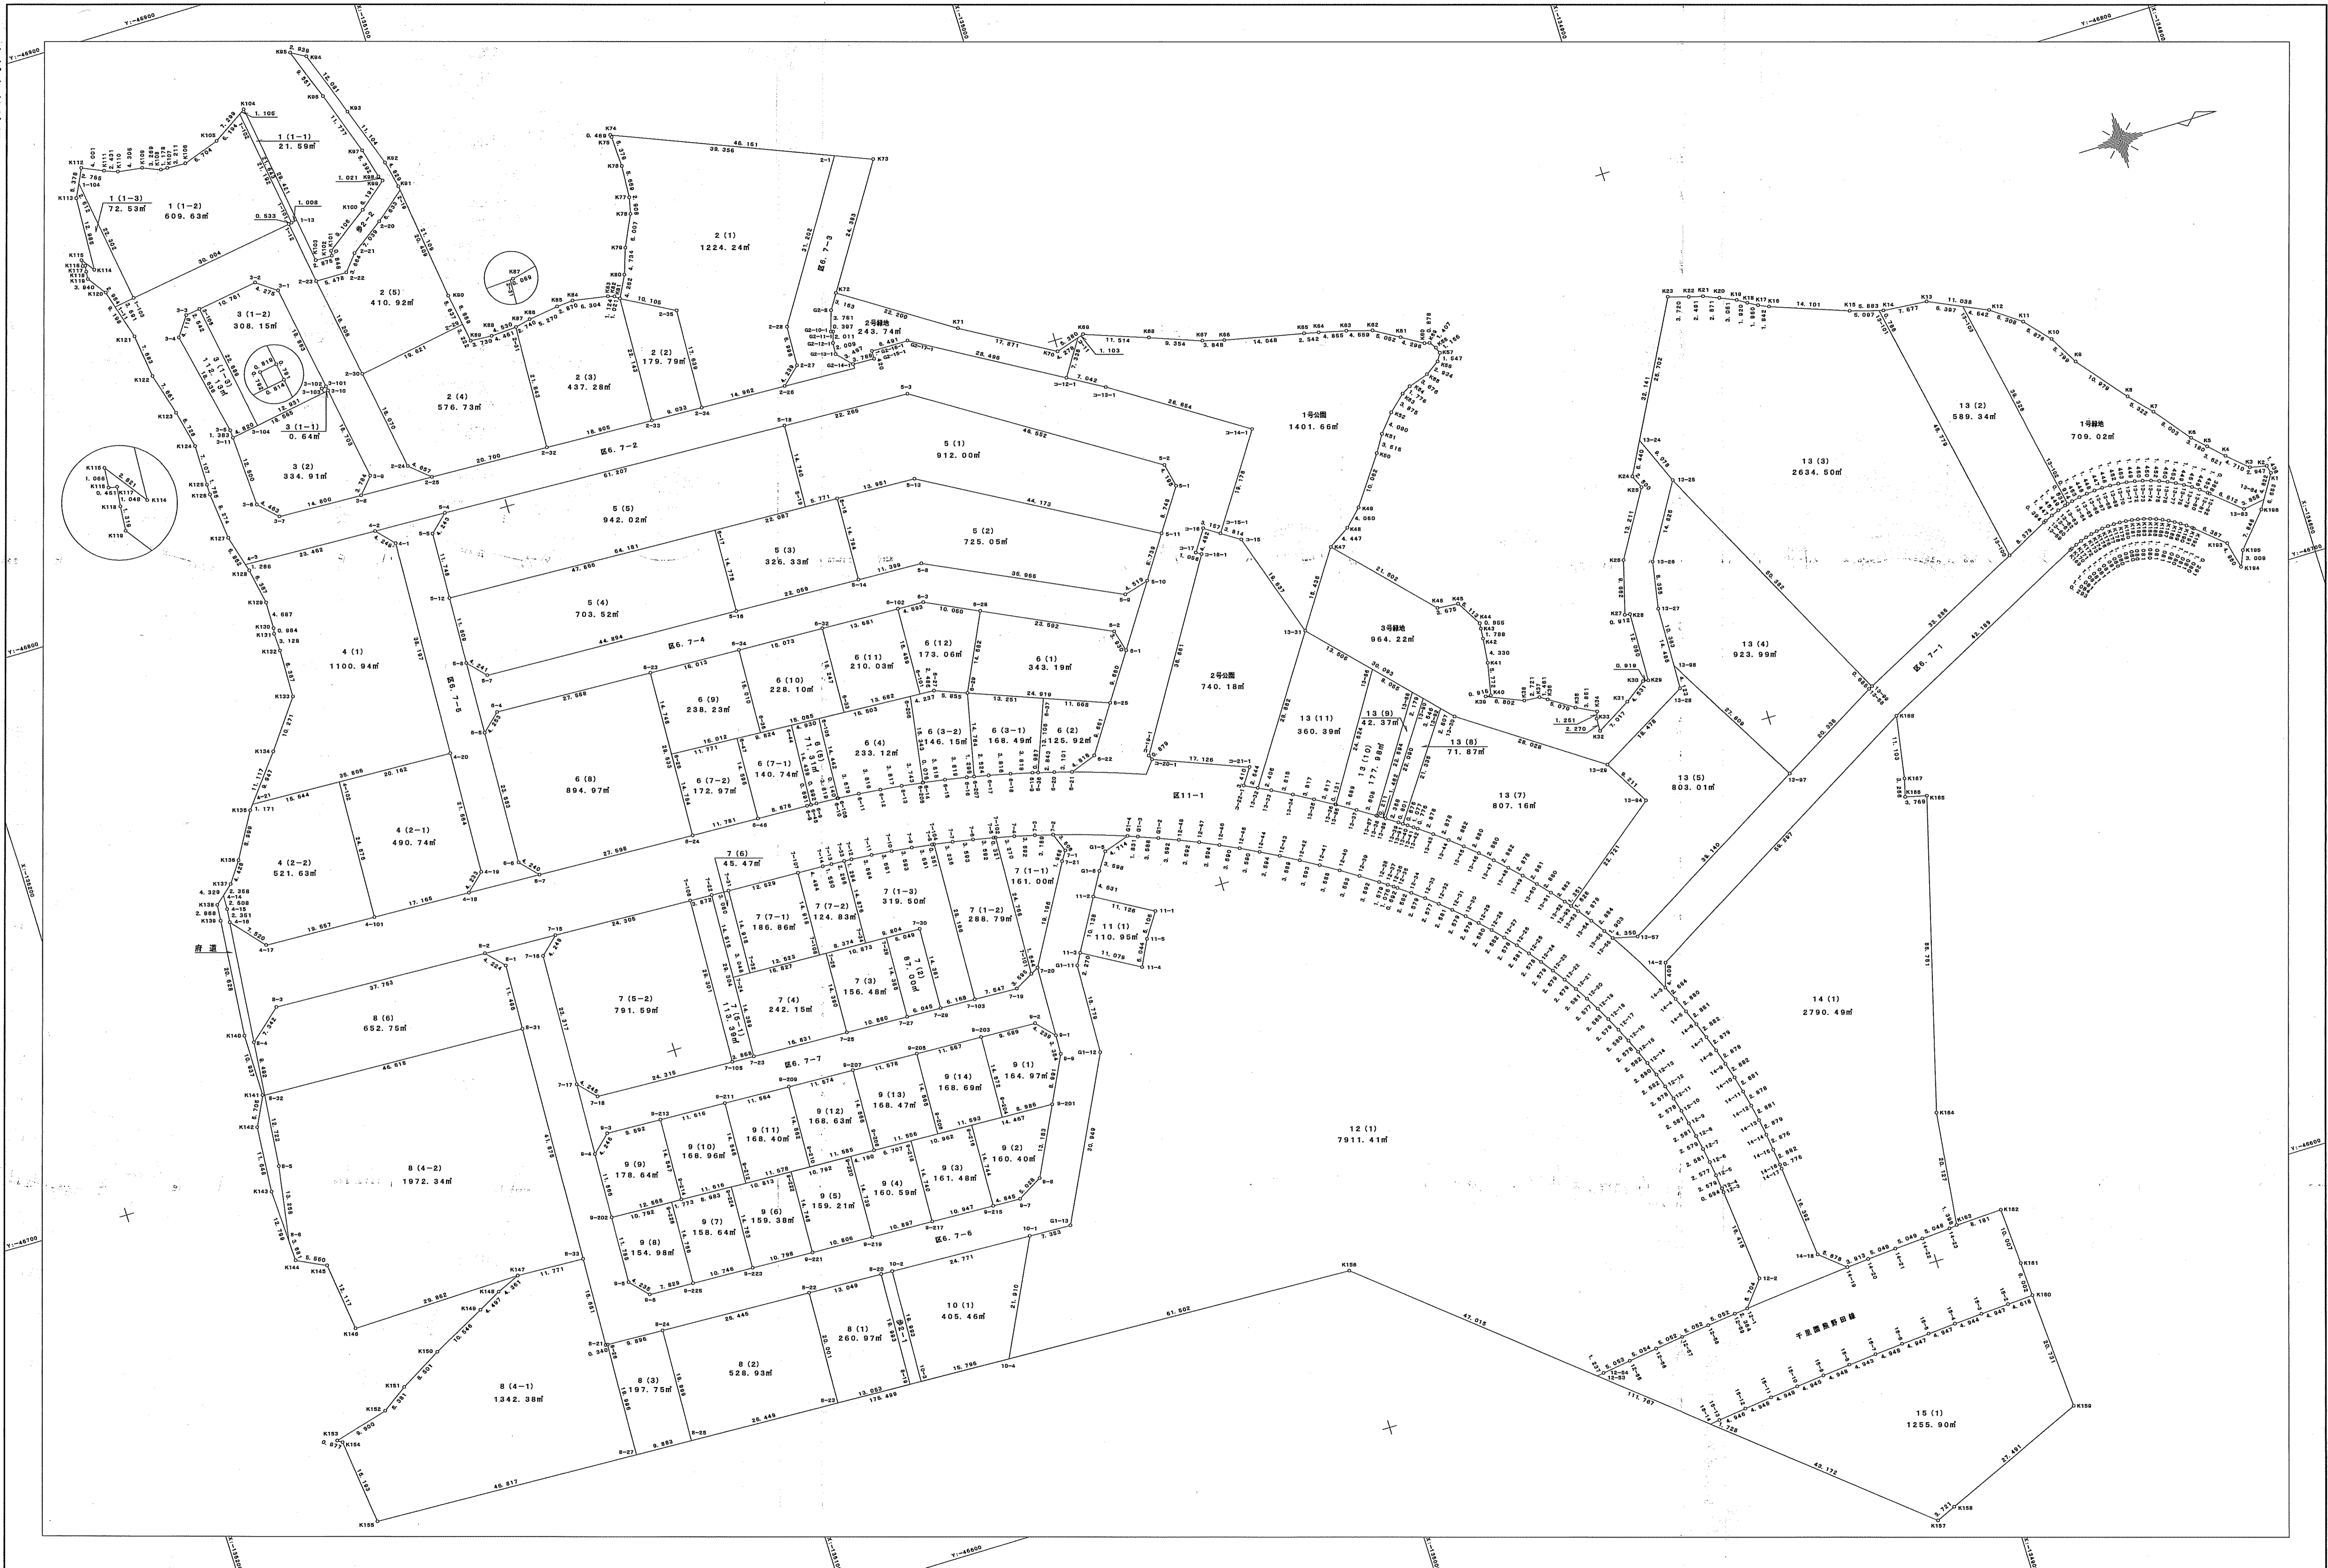

豊中市西泉丘地区画整理組合