
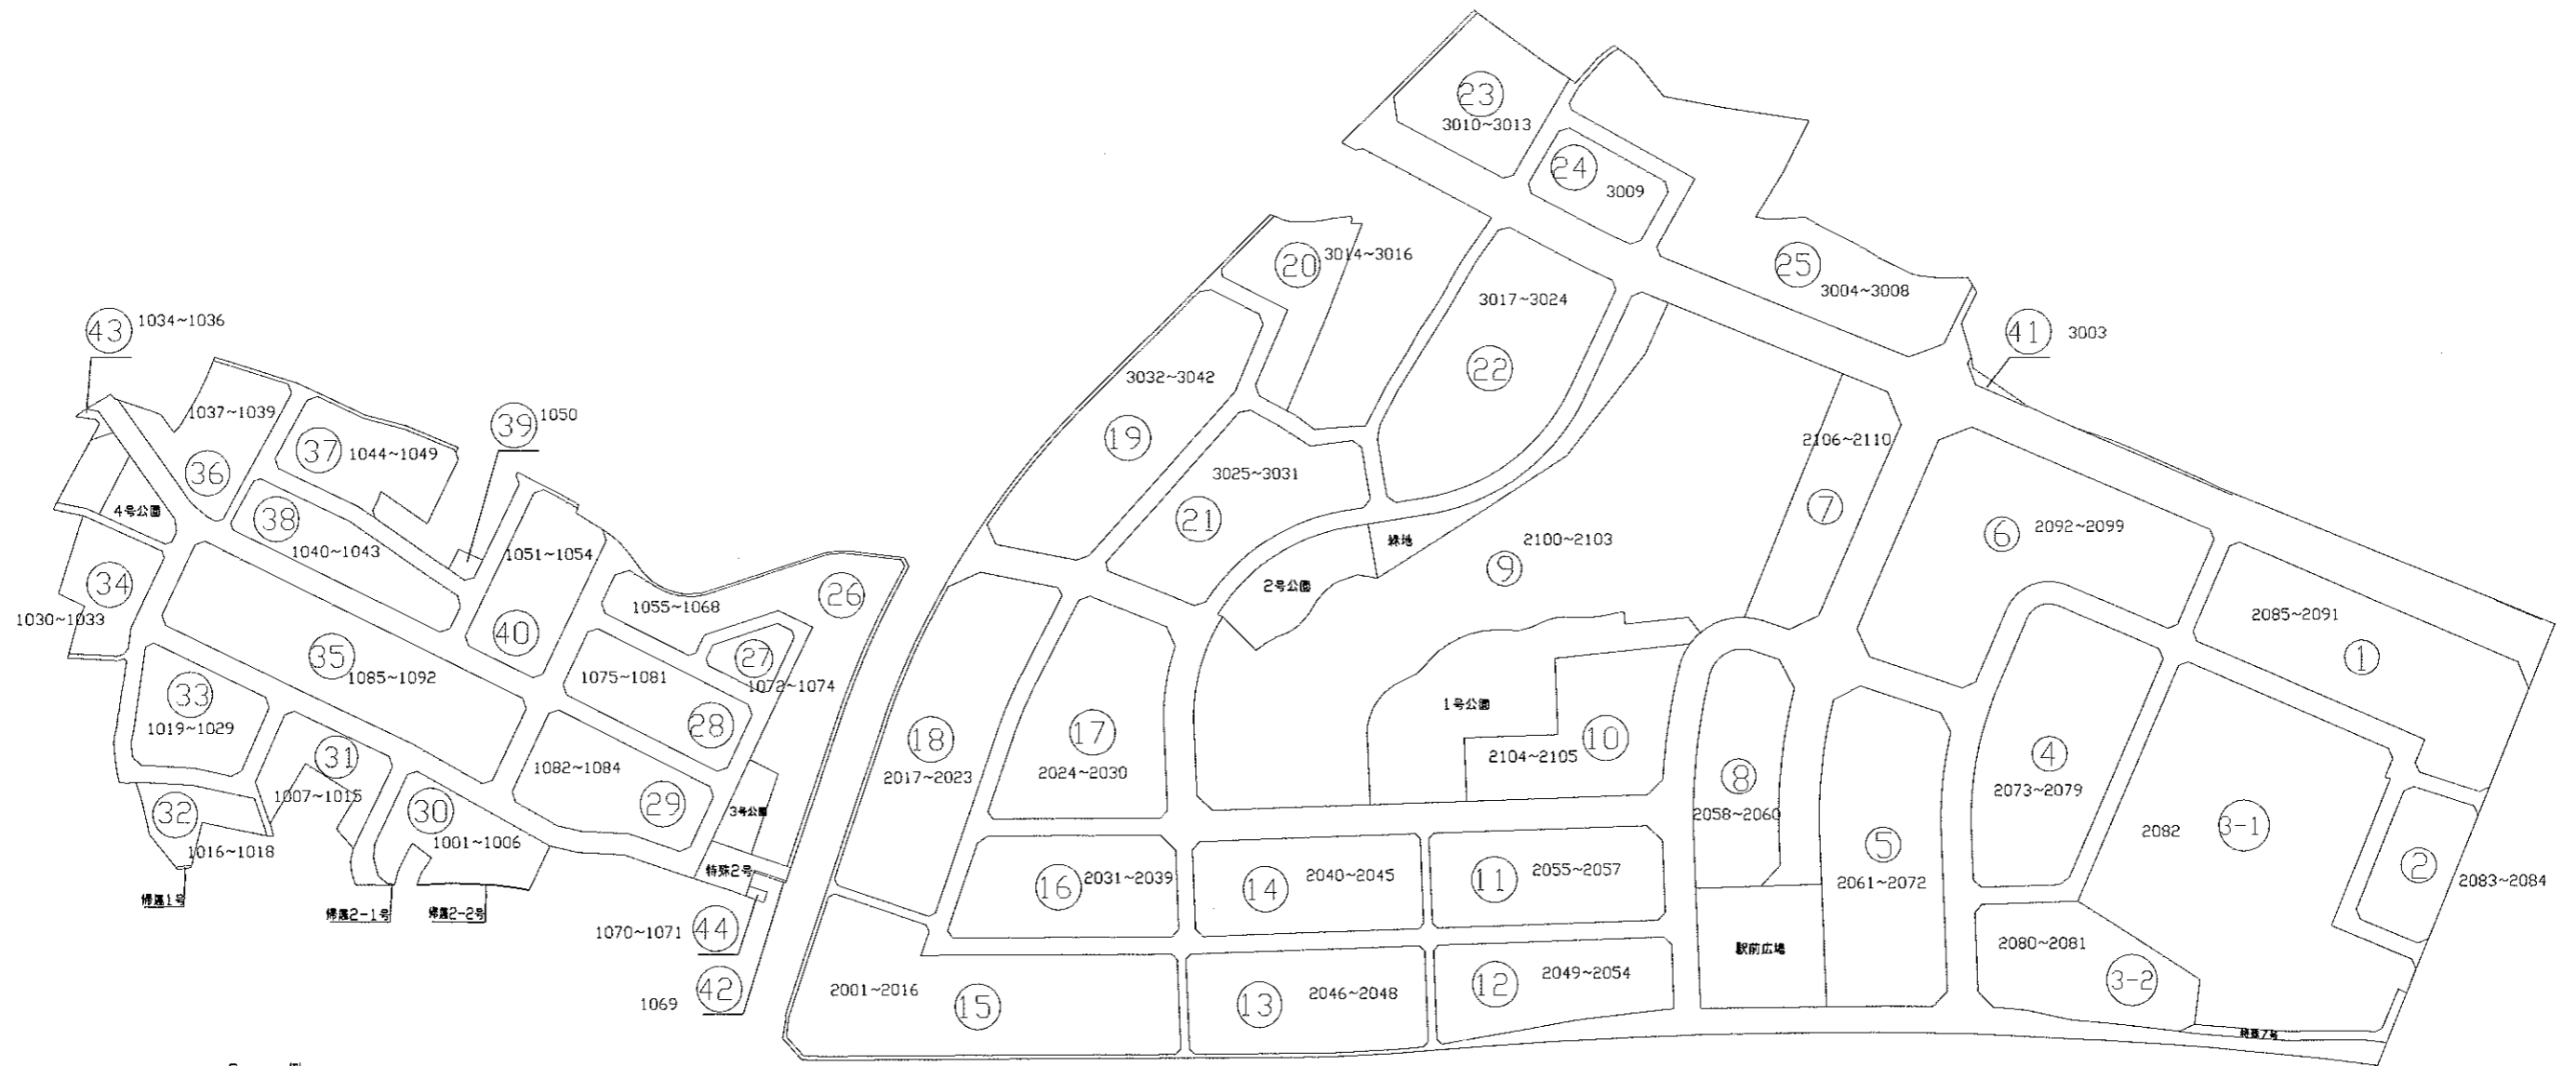


# 豊中都市計画事業少路特定土地区画整理事業

## 位置図

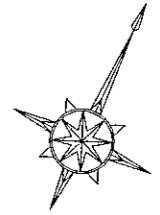

凡 例



32	街区番号
1016~1018	新地番

# 豊中都市計画事業少路特定土地区画整理事業

街区番号  
縮尺

1  
1:500



## 画地出来形確認測量原図

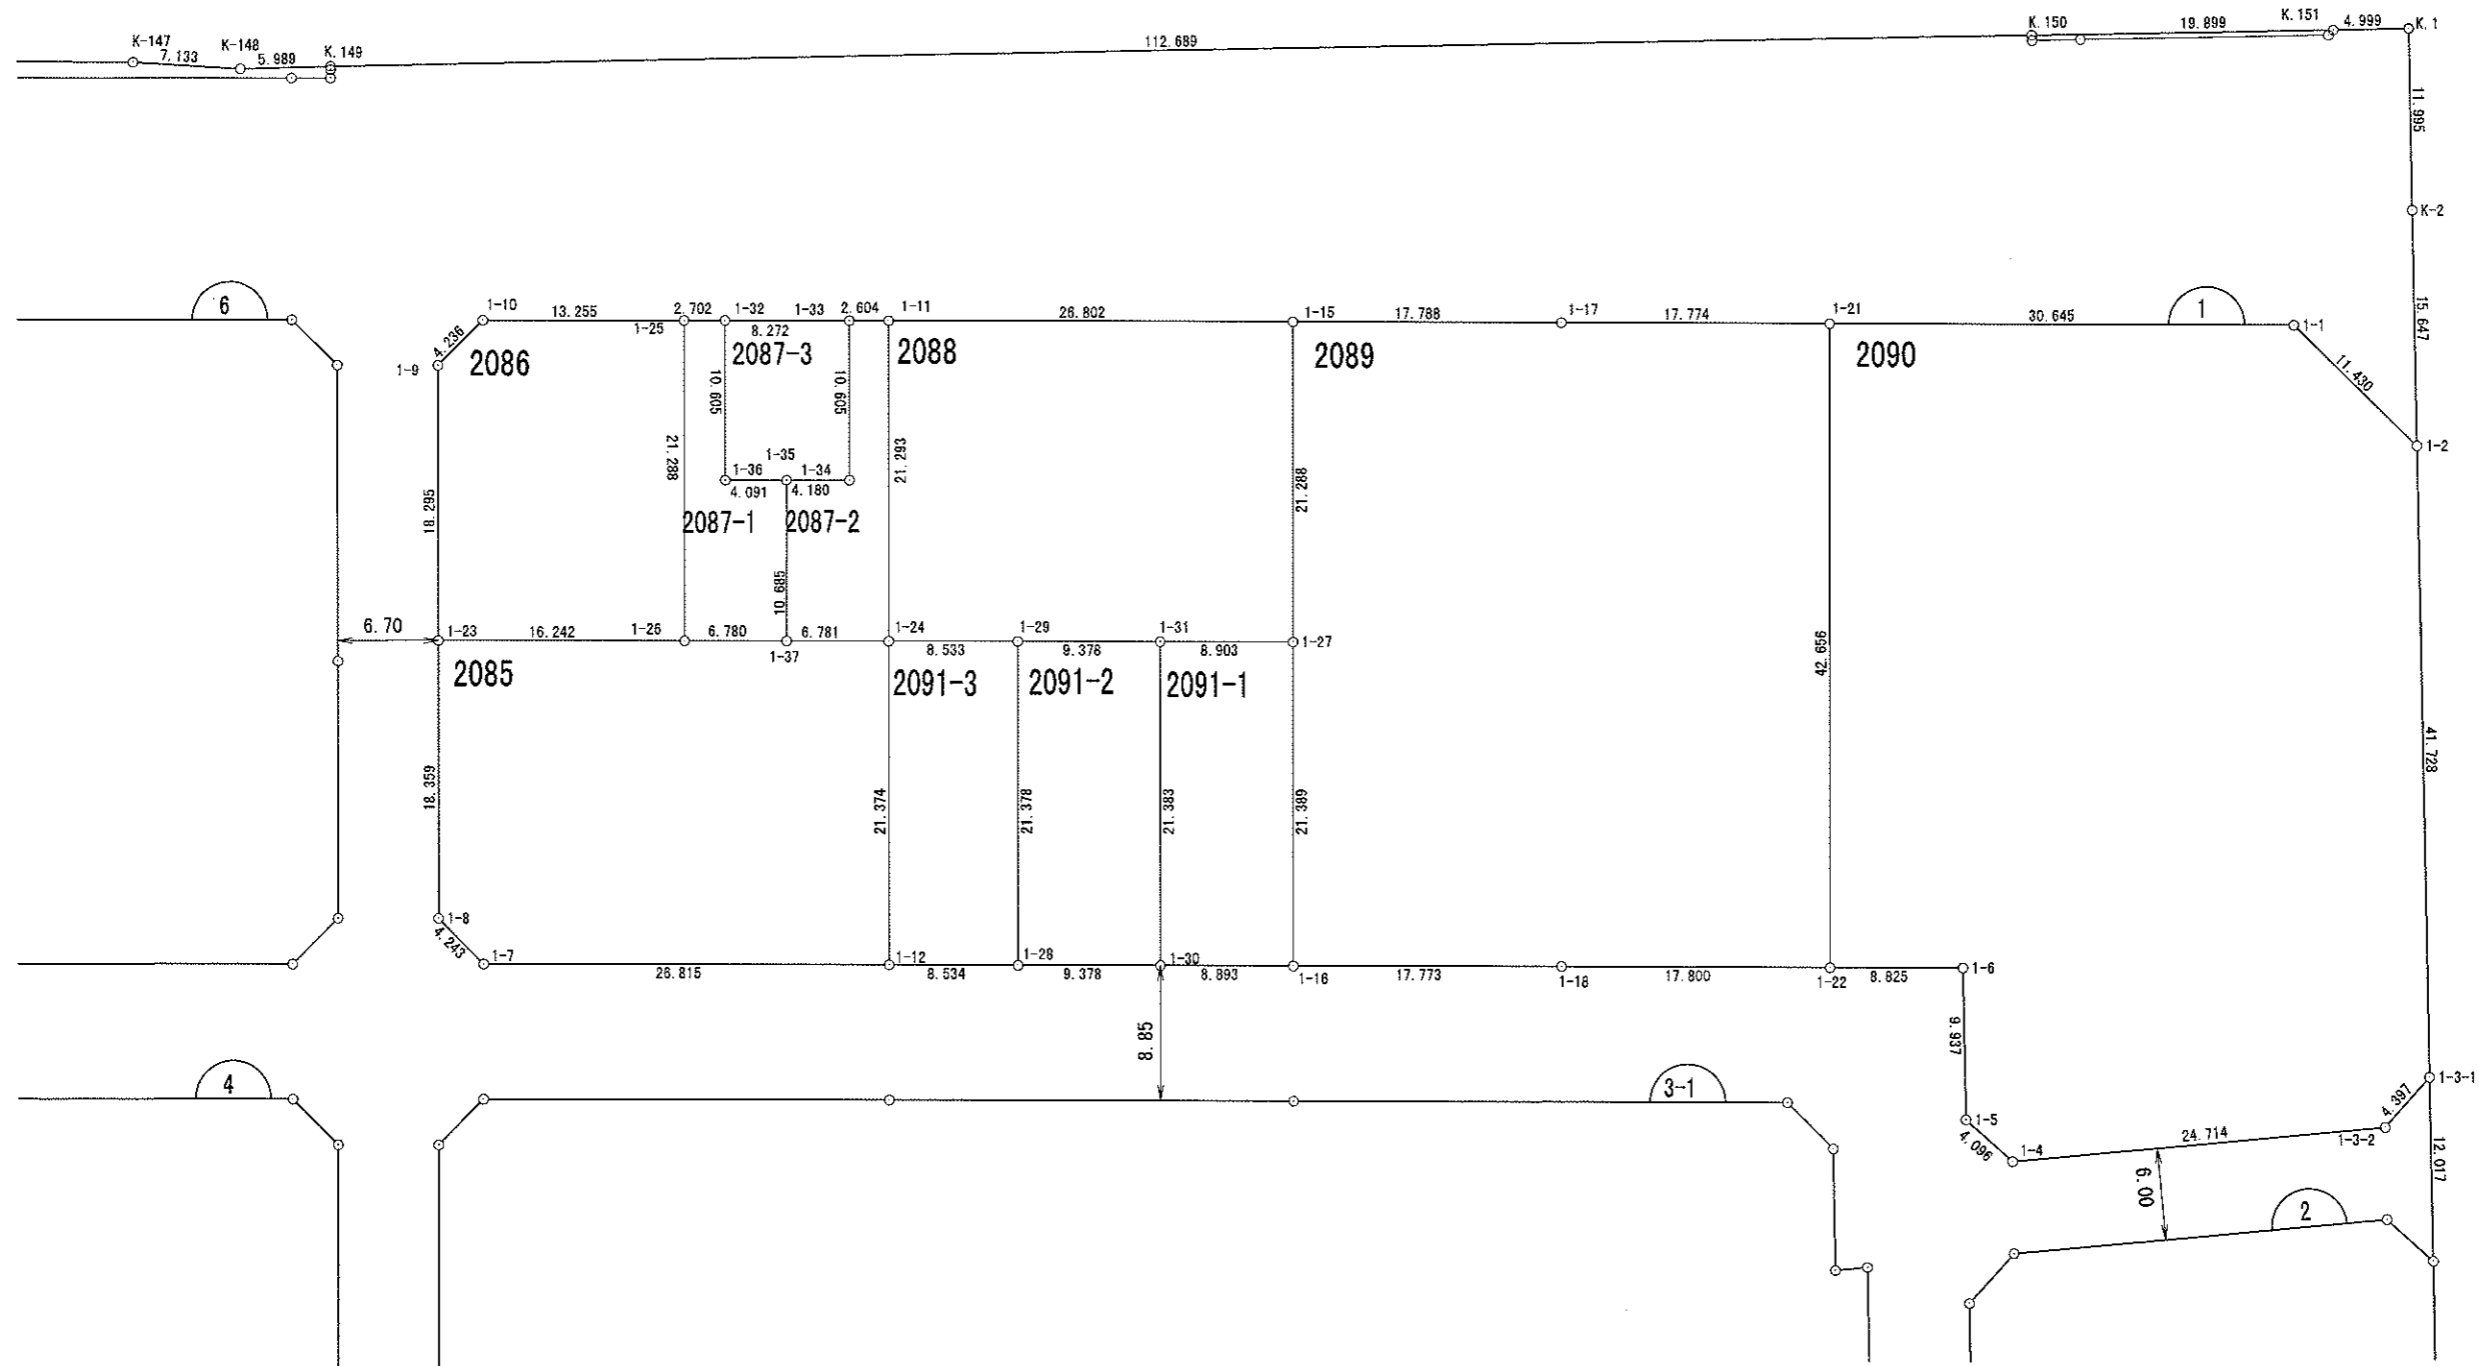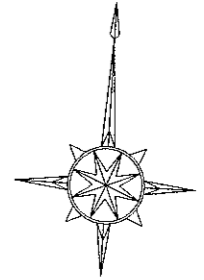

# 豊中都市計画事業少路特定土地区画整理事業

街区番号 2  
縮尺 1:500


## 画地出来形確認測量原図

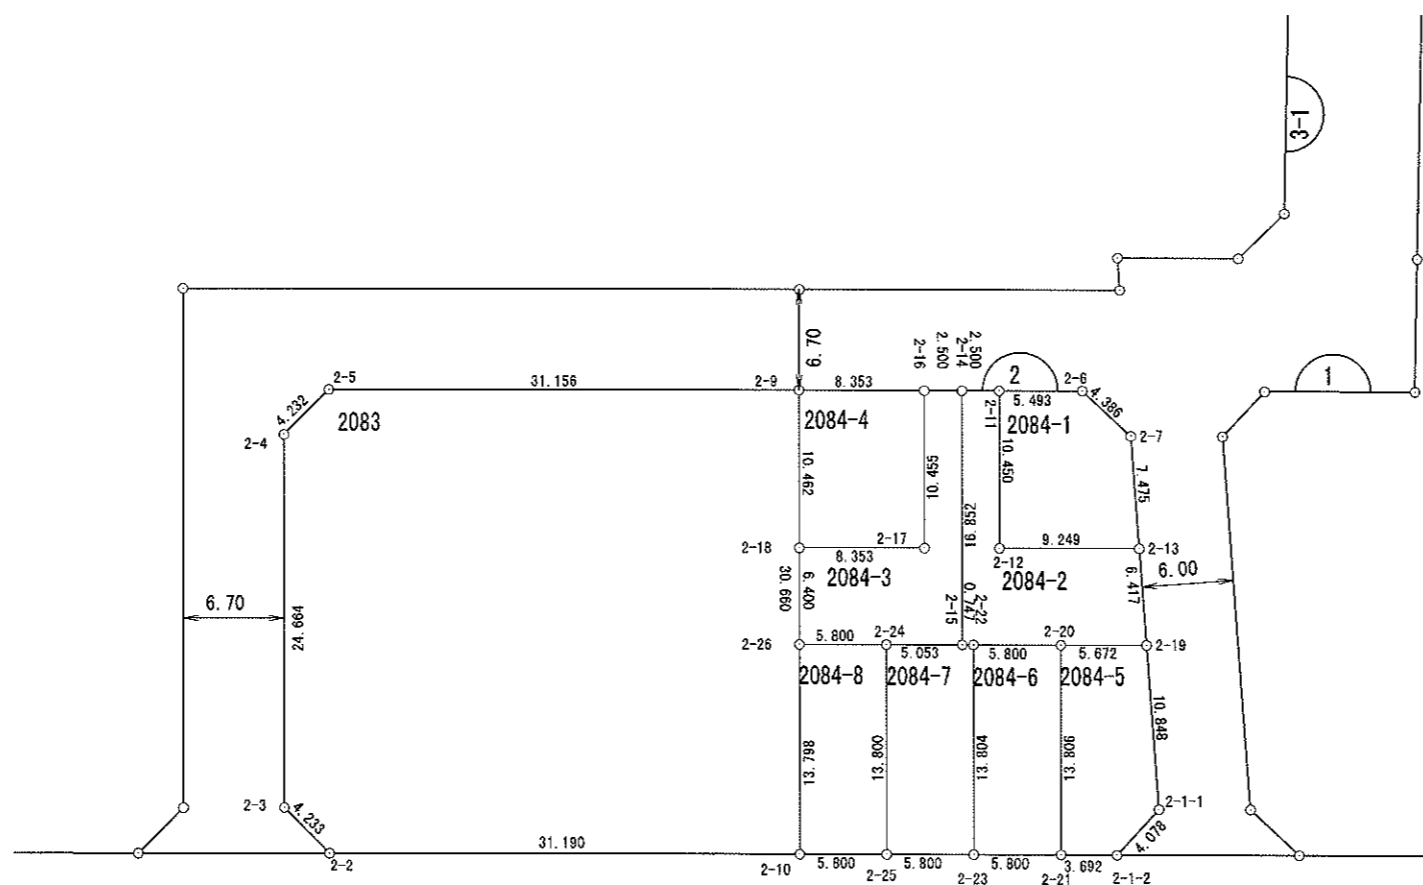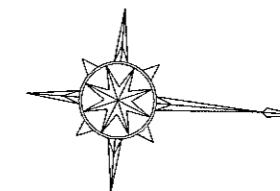

# 豊中都市計画事業少路特定土地区画整理事業 画地出来形確認測量原図

街区番号  
縮尺

3-1  
1:500

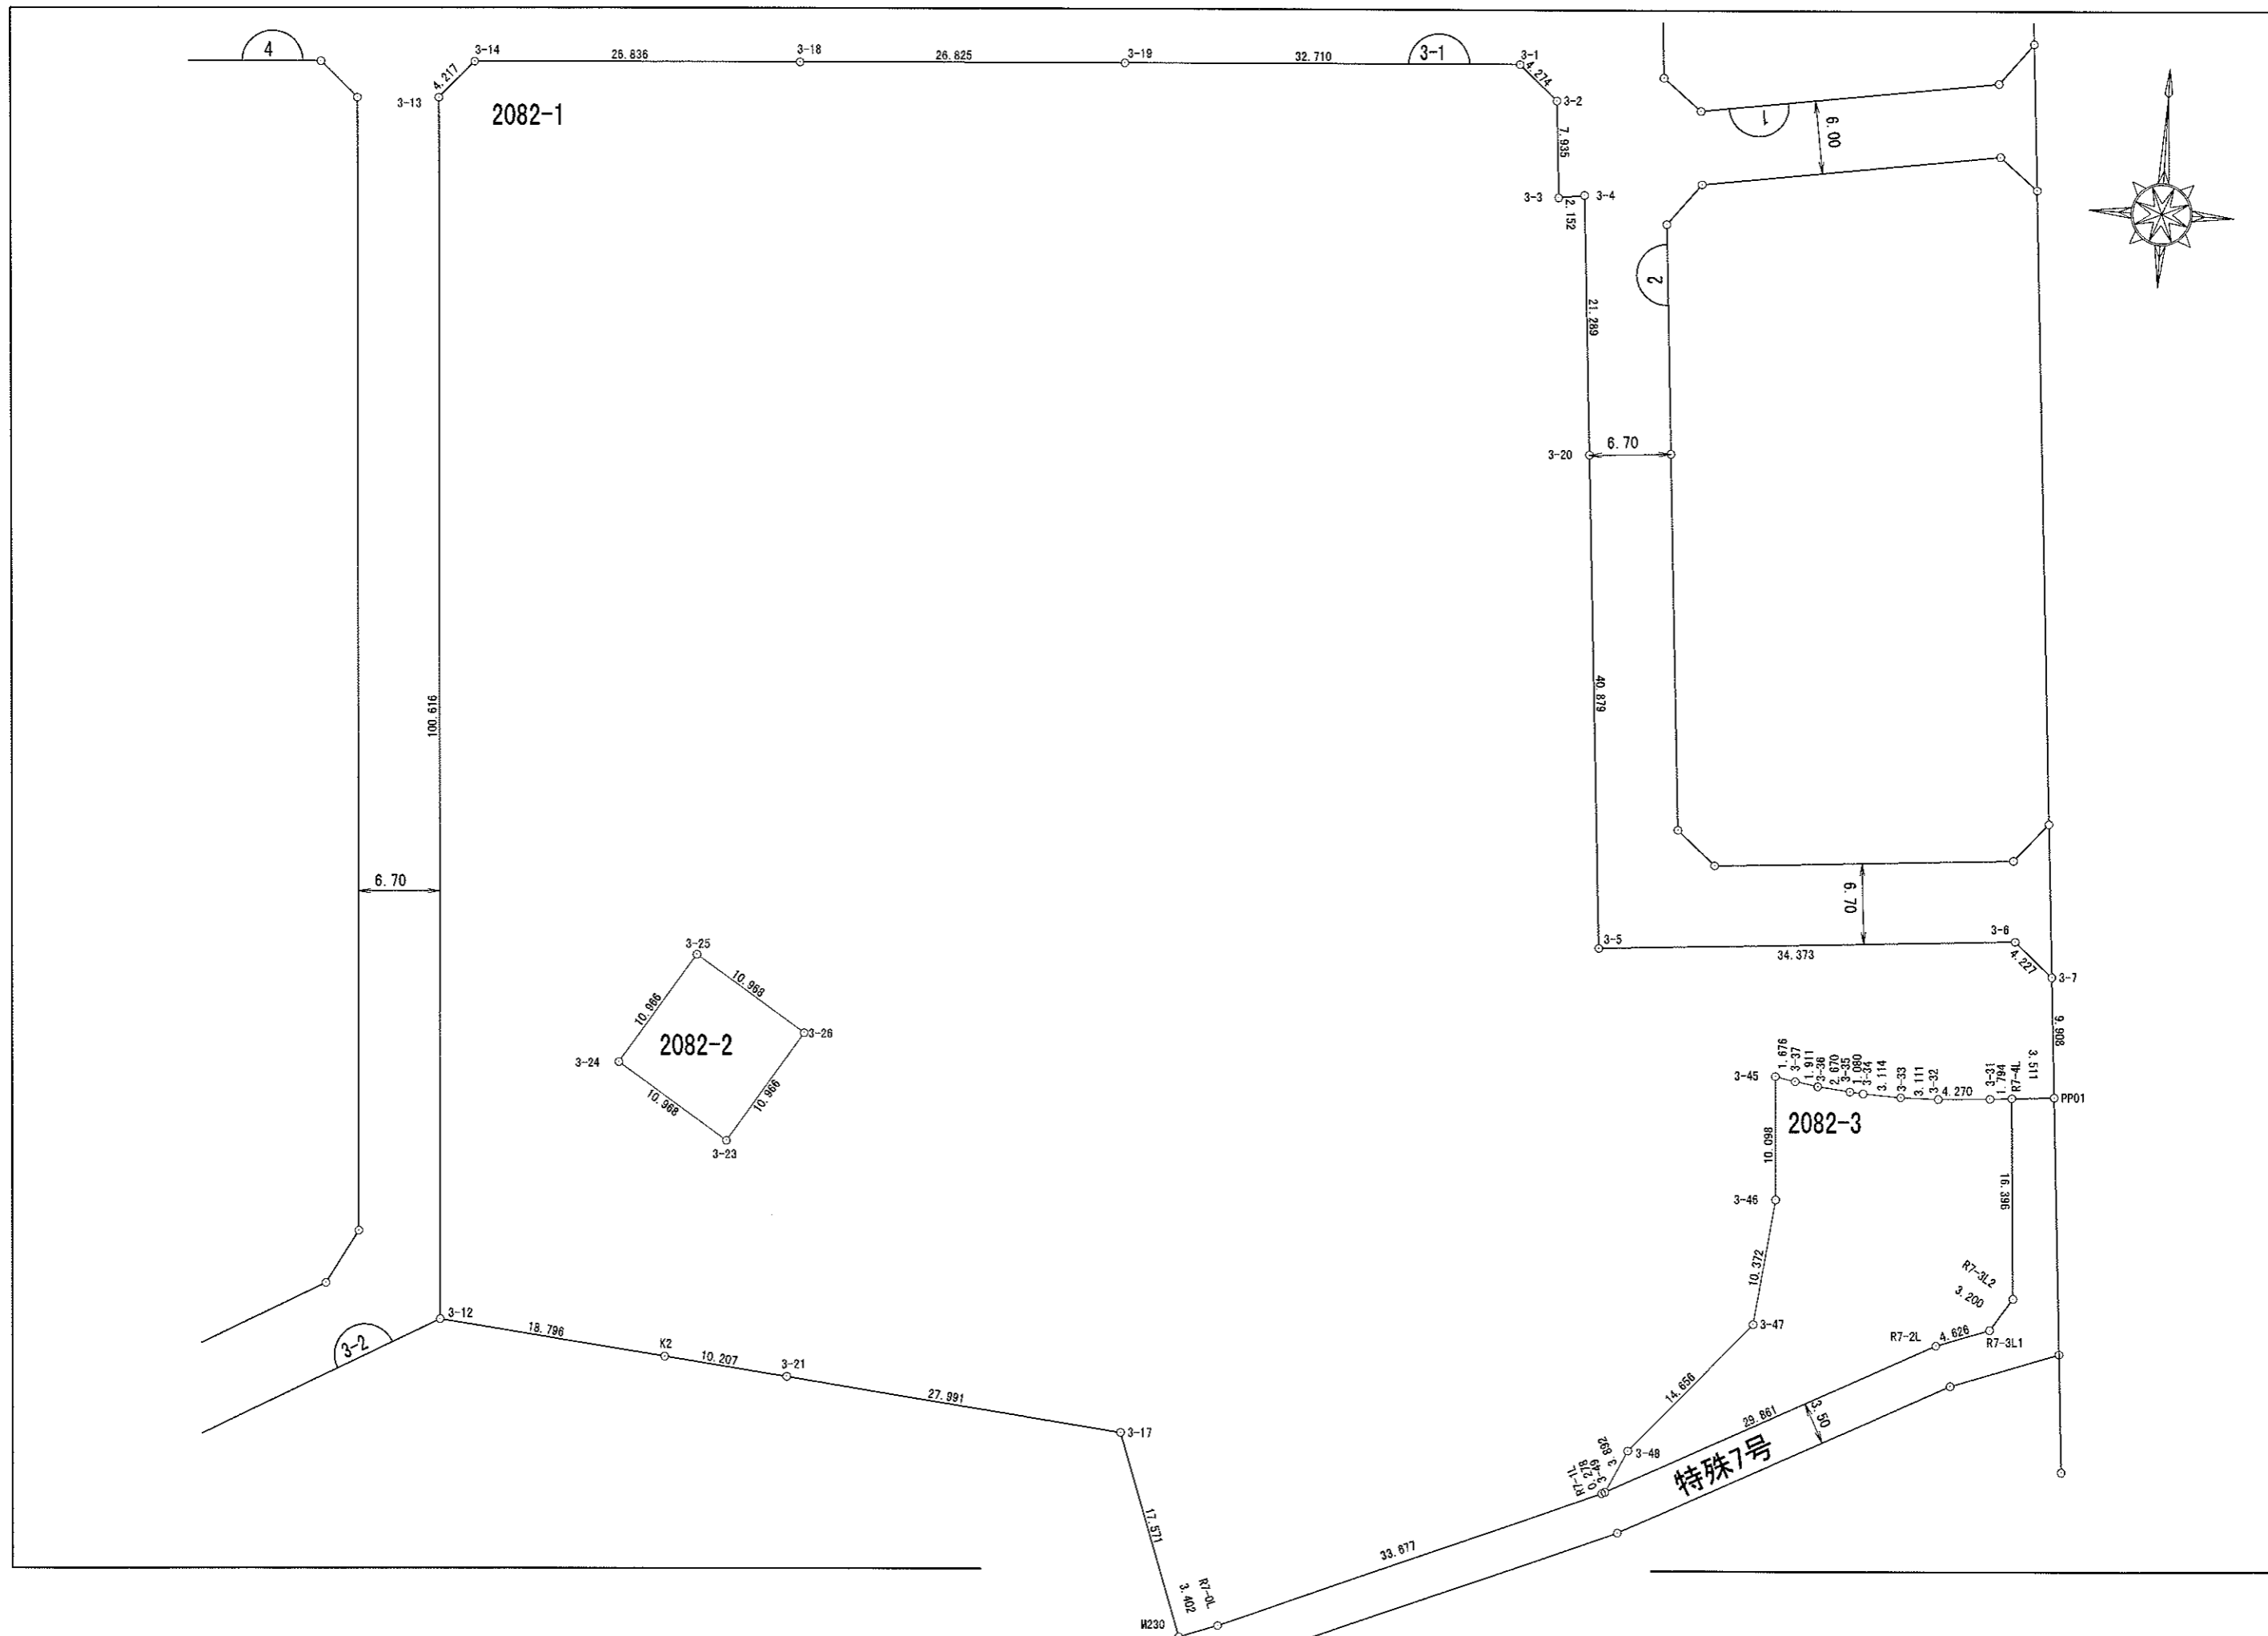











# 豊中都市計画事業少路特定土地区画整理事業

街区番号 7  
縮尺 1:500

## 画地出来形確認測量原図

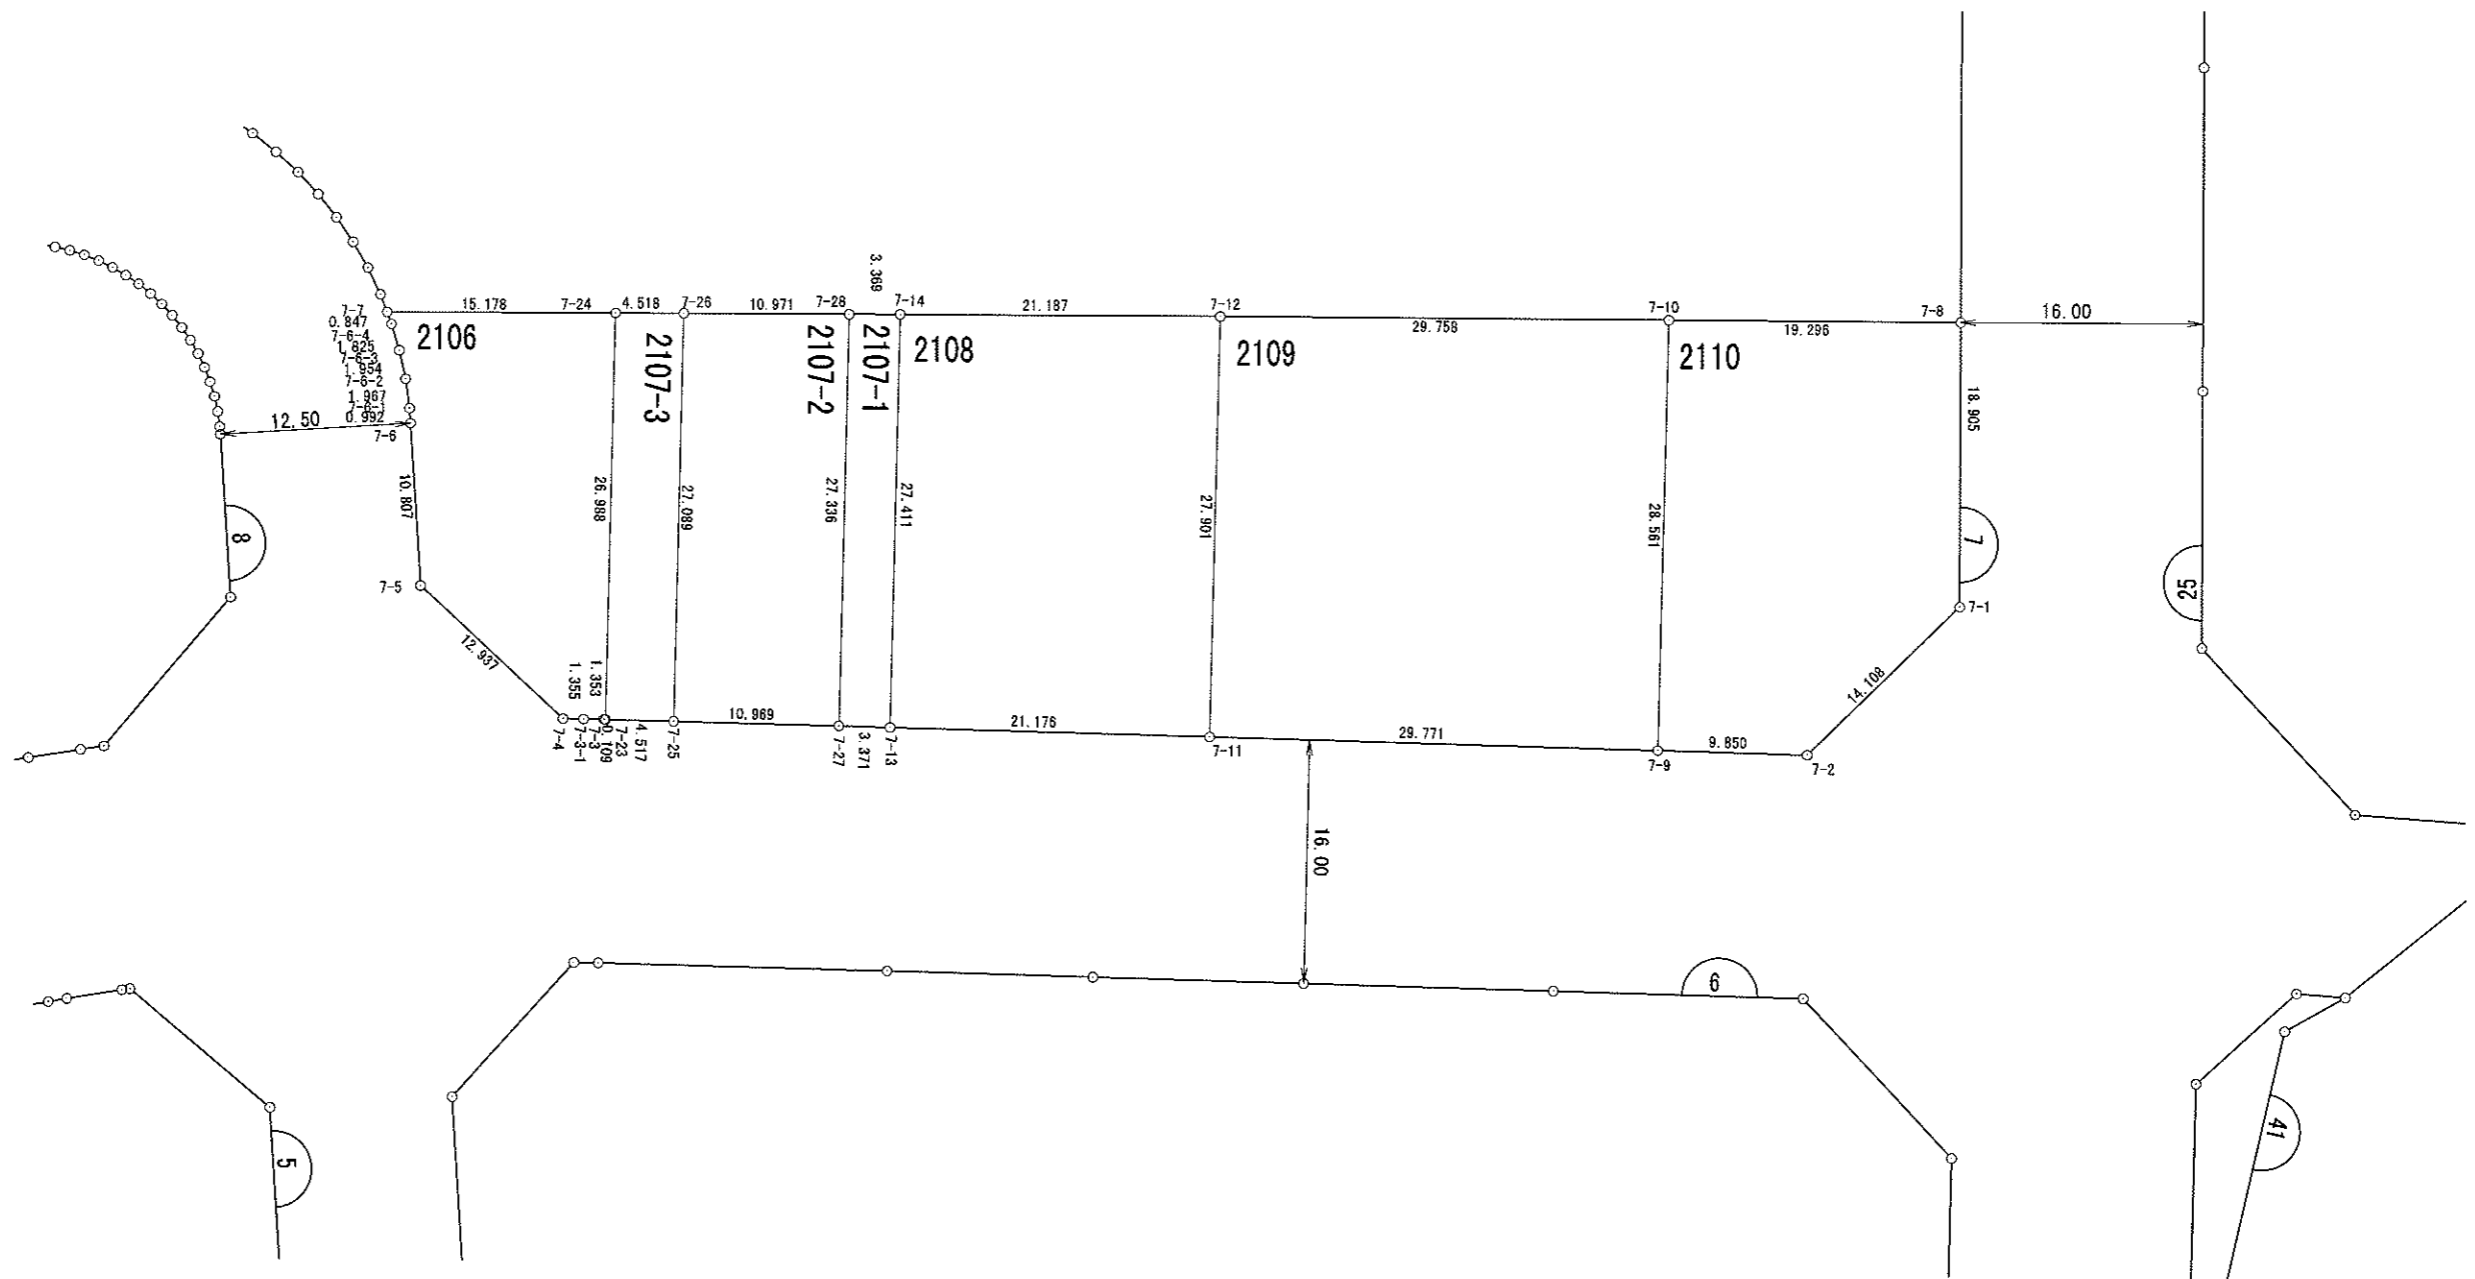
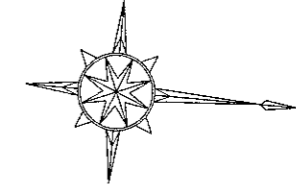


# 豊中都市計画事業少路特定土地区画整理事業

街区番号  
縮尺

8  
1:500

## 画地出来形確認測量原図

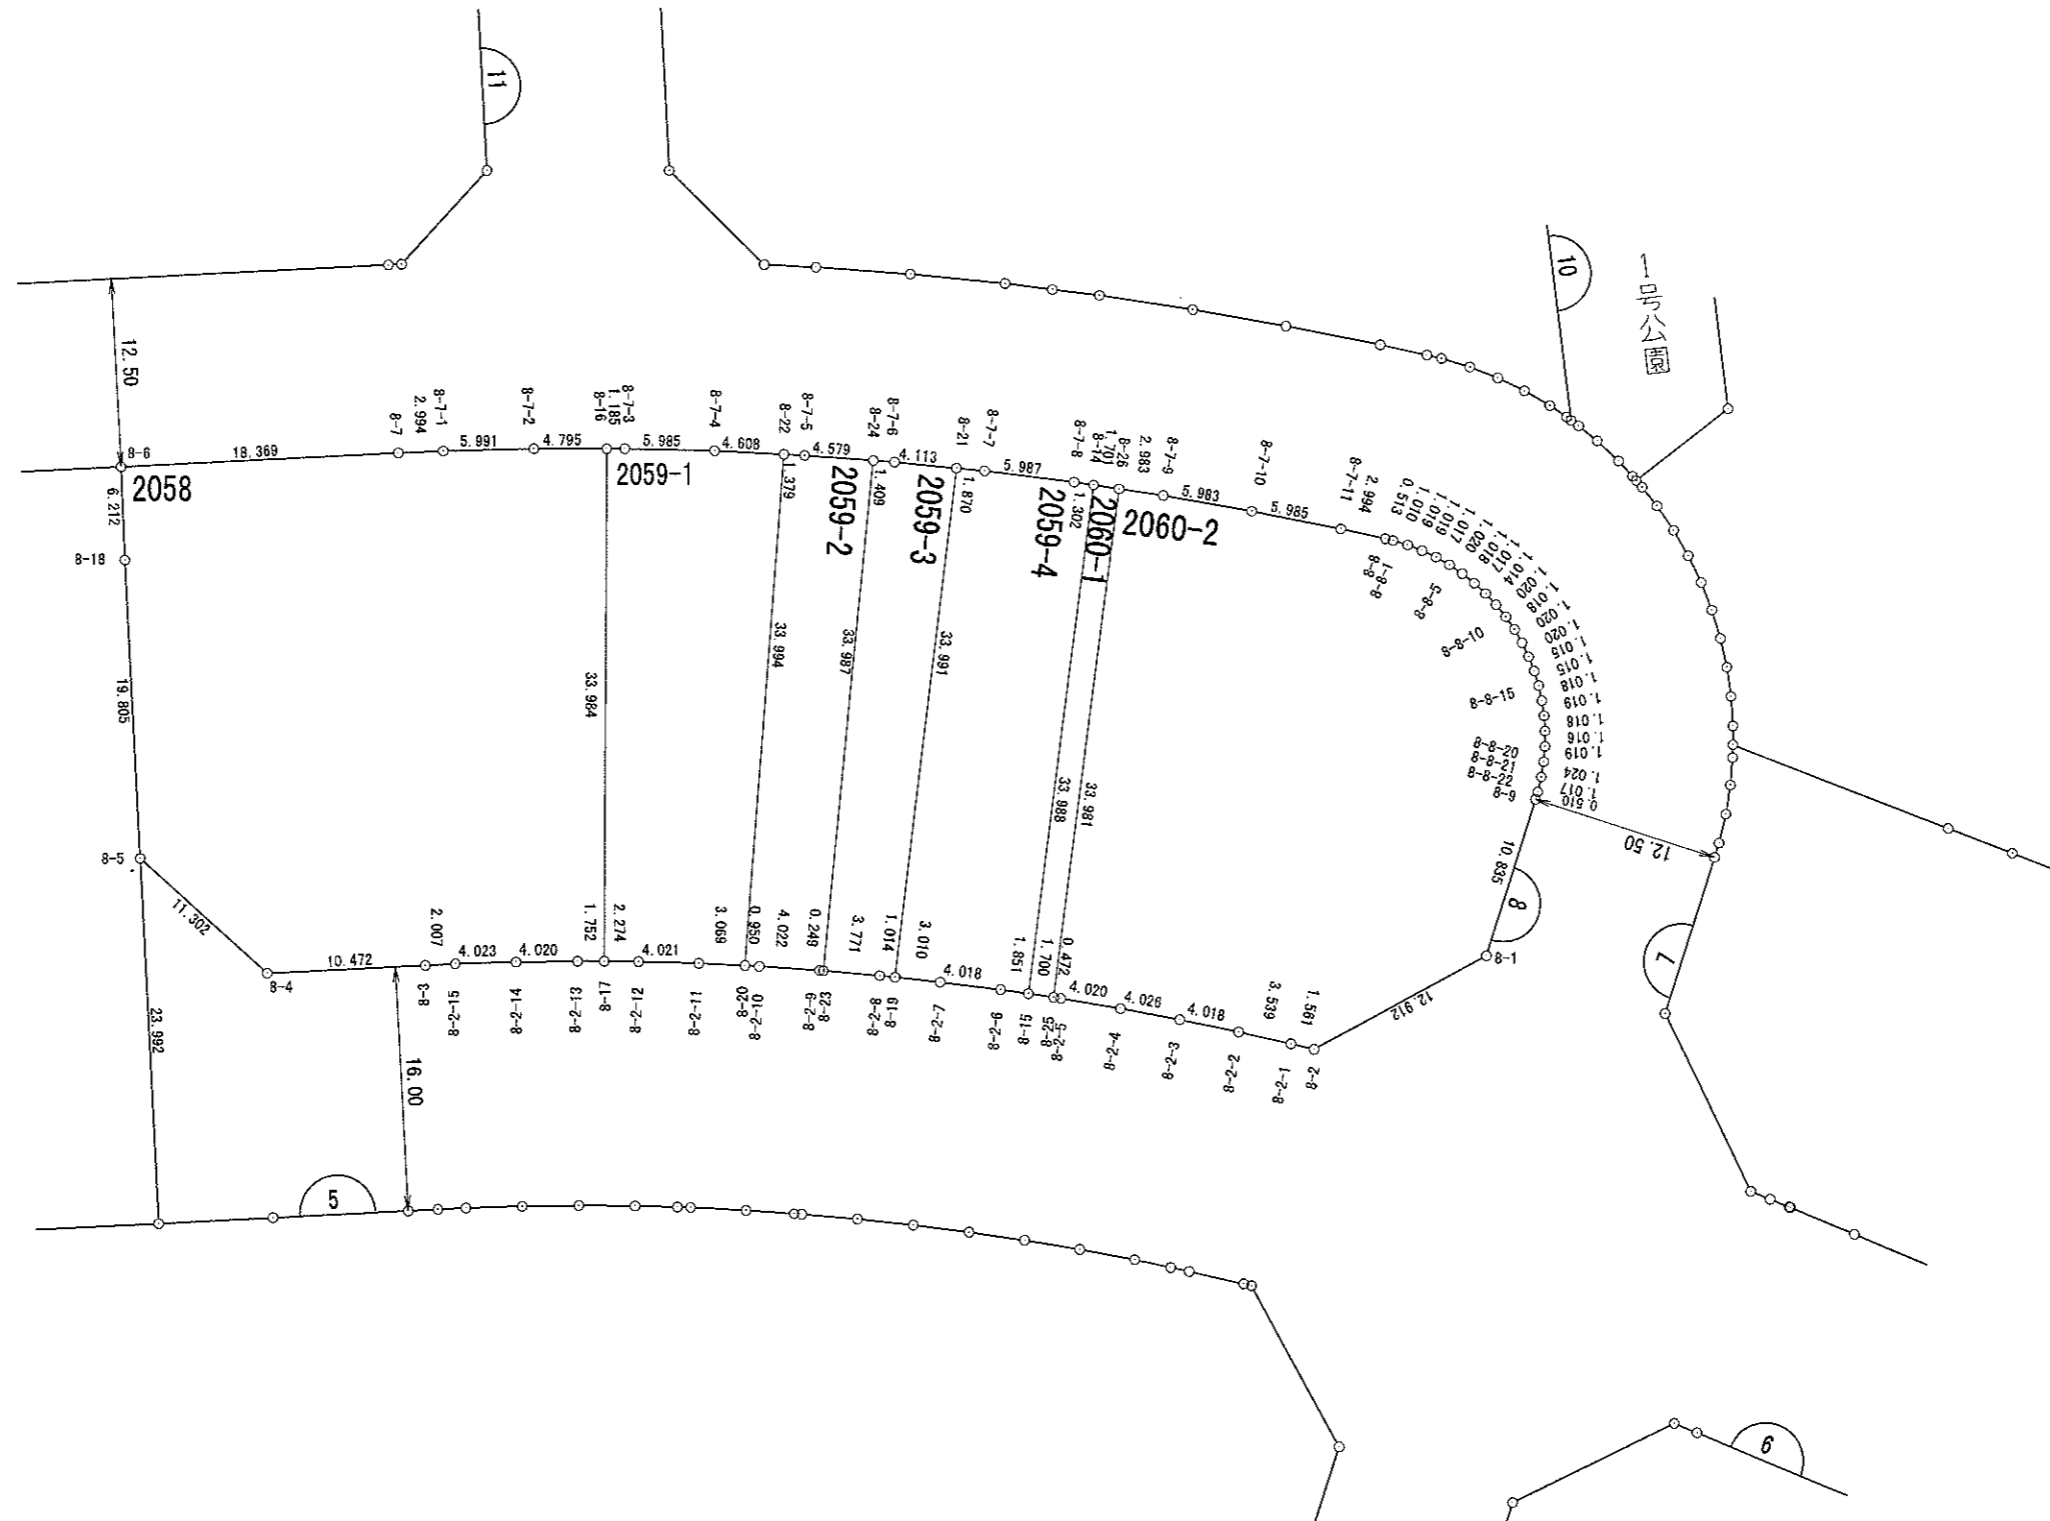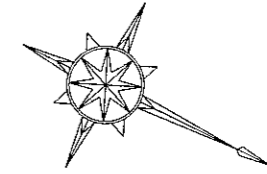





# 豊中都市計画事業少路特定土地区画整理事業

街区番号  
縮尺

10  
1:500

## 画地出来形確認測量原図

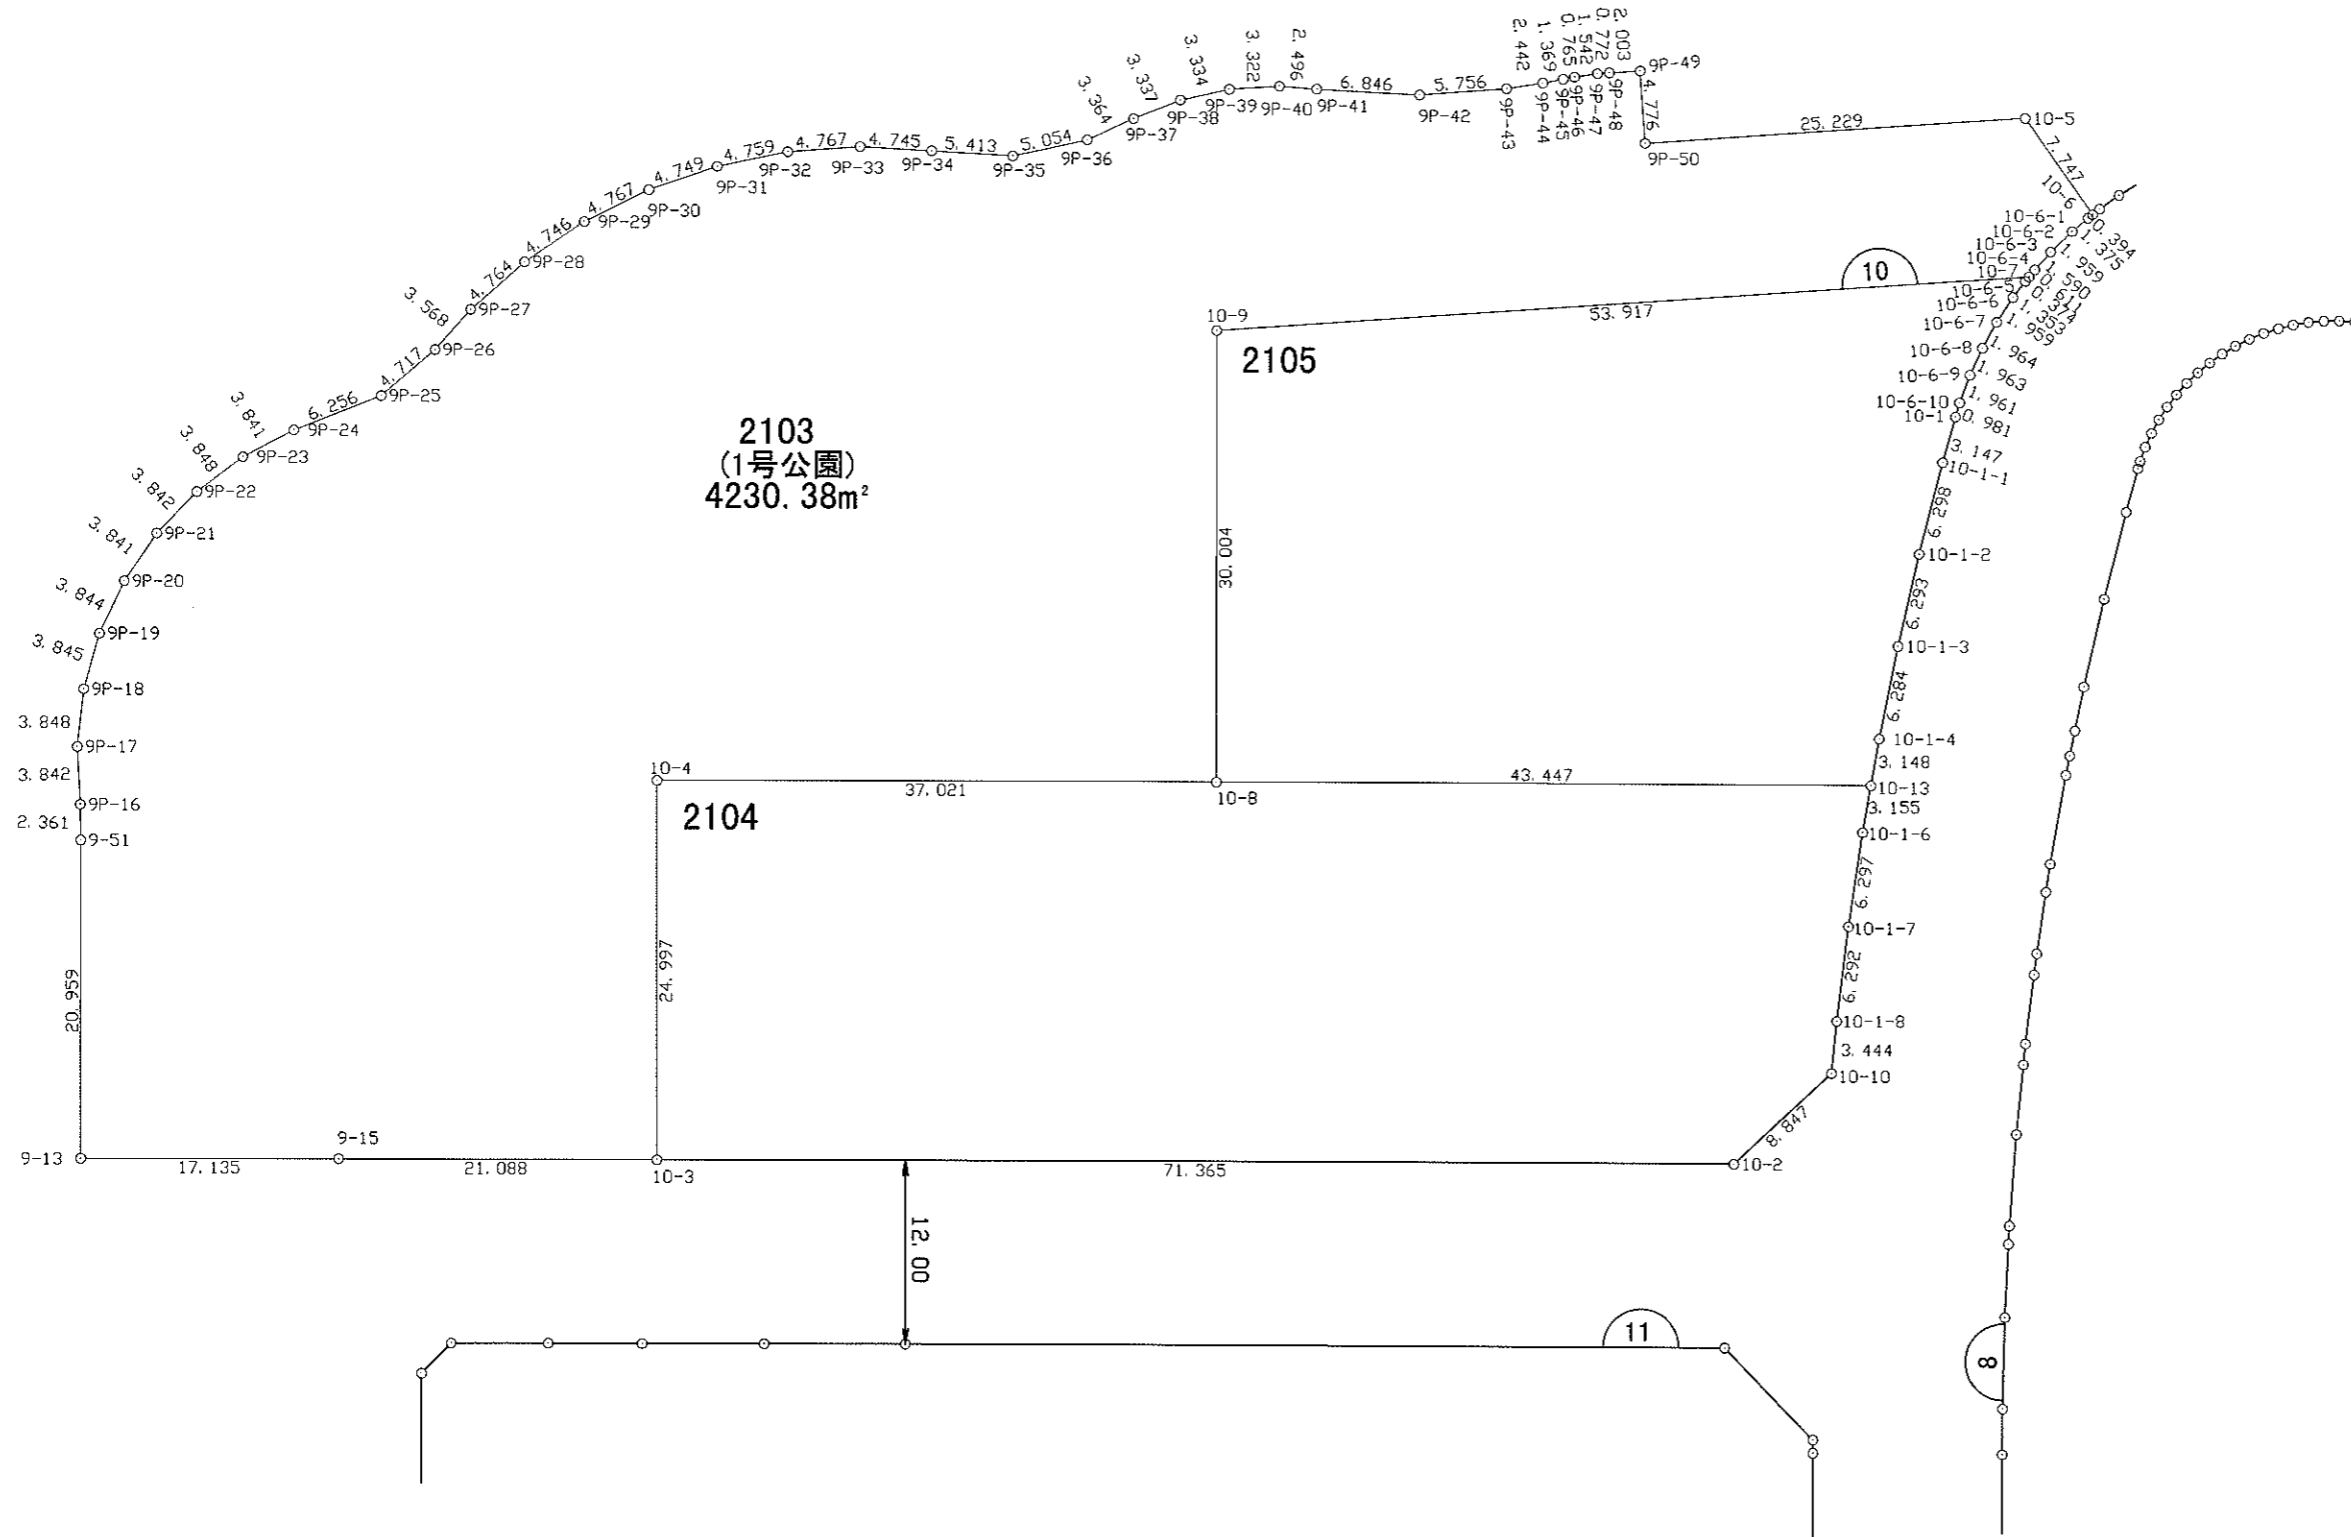
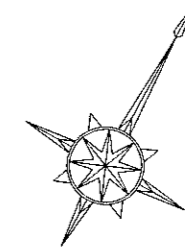


# 豊中都市計画事業少路特定土地区画整理事業

街区番号  
縮尺

11  
1:500



## 画地出来形確認測量原図

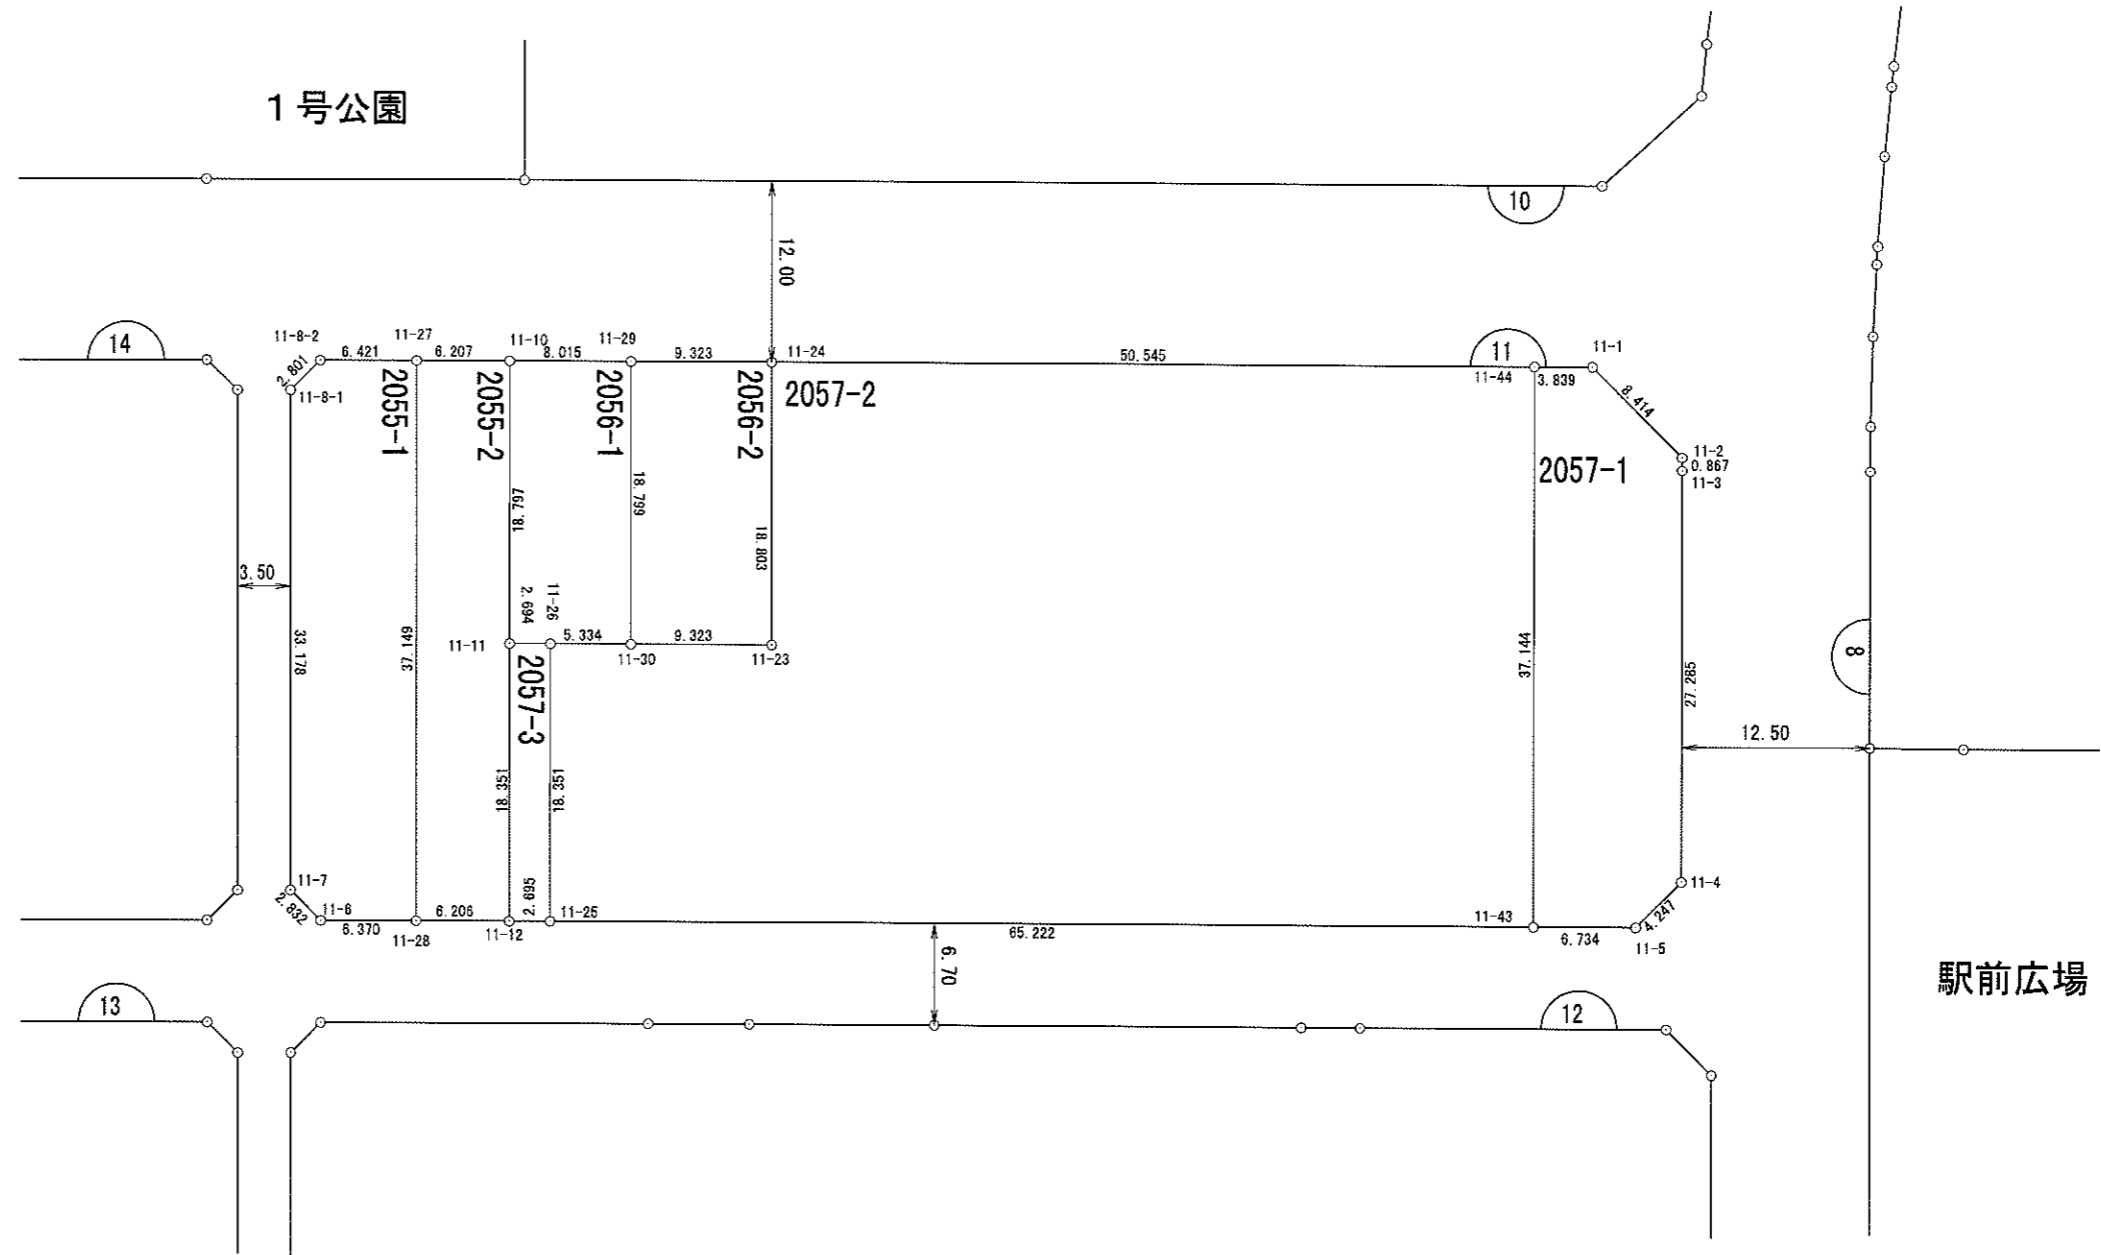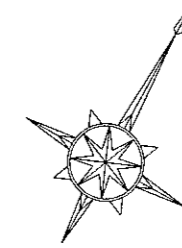

# 豊中都市計画事業少路特定土地区画整理事業

街区番号 12  
縮尺 1:500

## 画地出来形確認測量原図

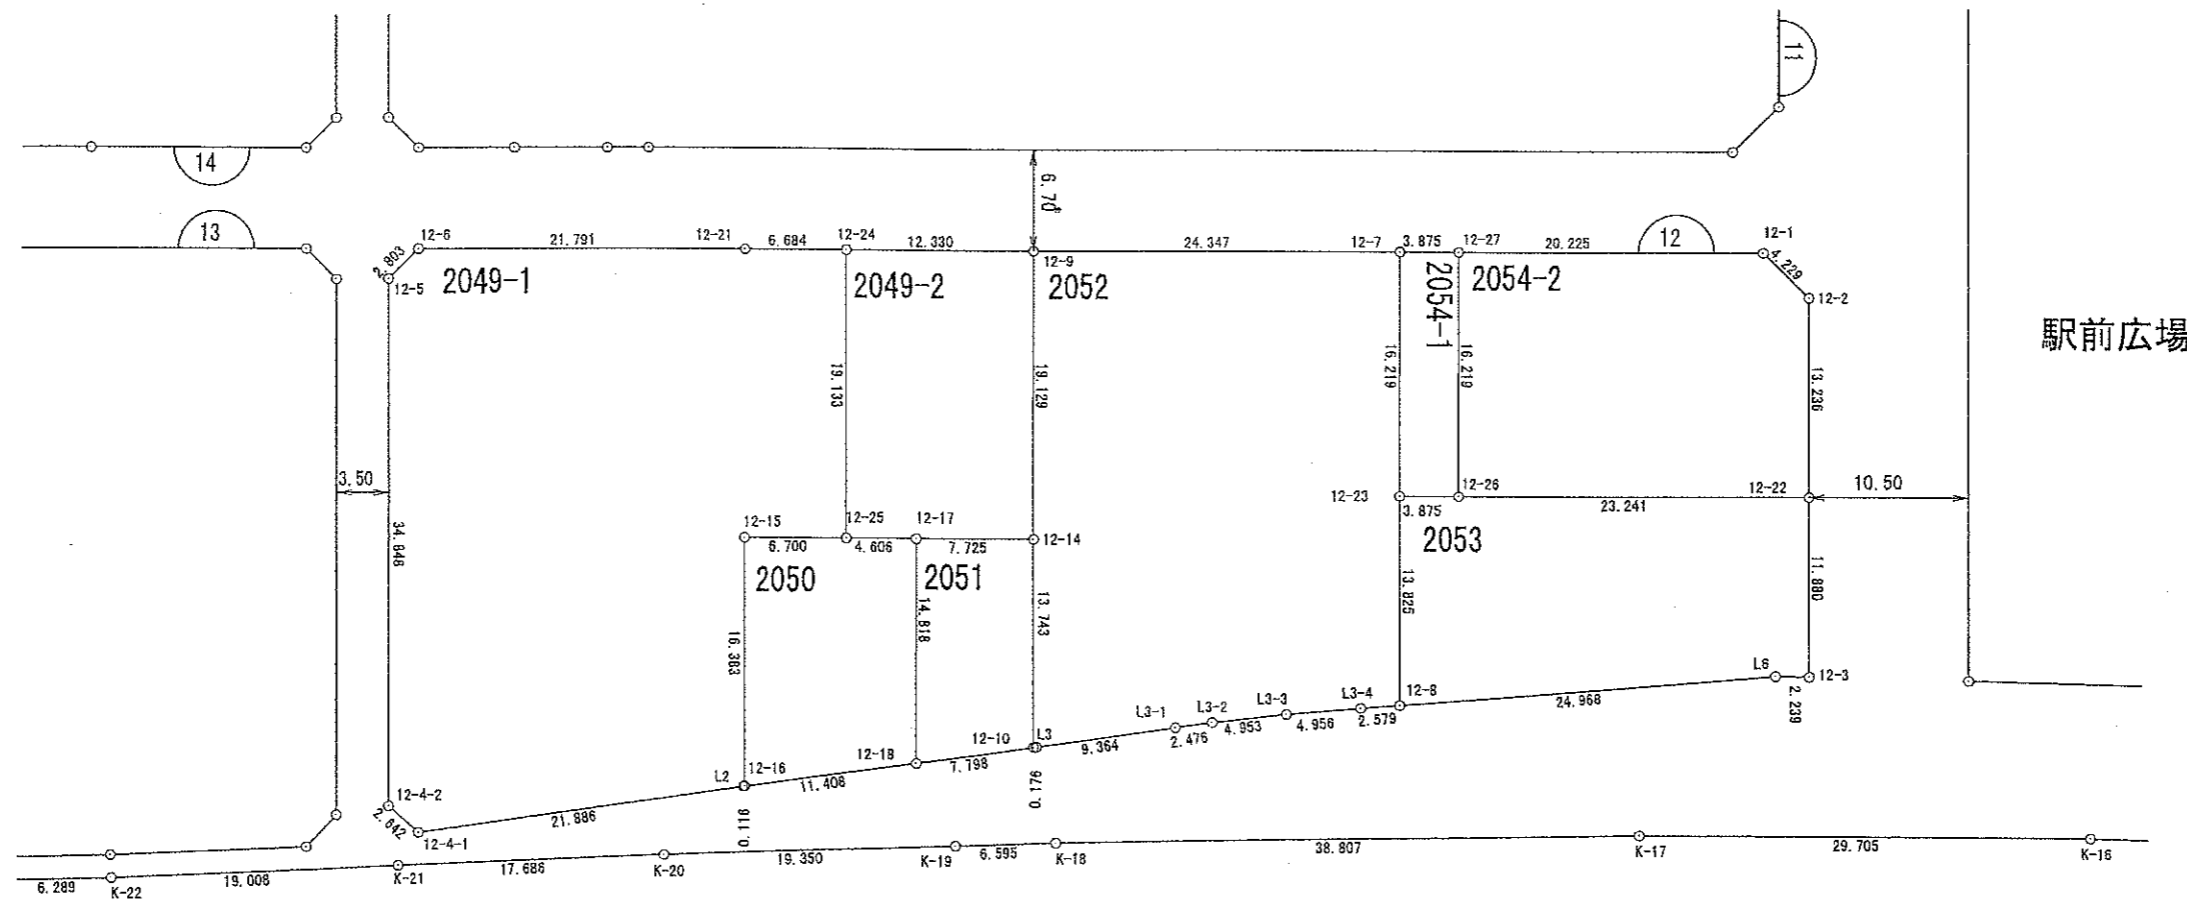
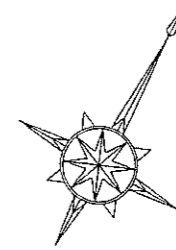




# 豊中都市計画事業少路特定土地区画整理事業

街区番号 14  
縮尺 1:500



## 画地出来形確認測量原図

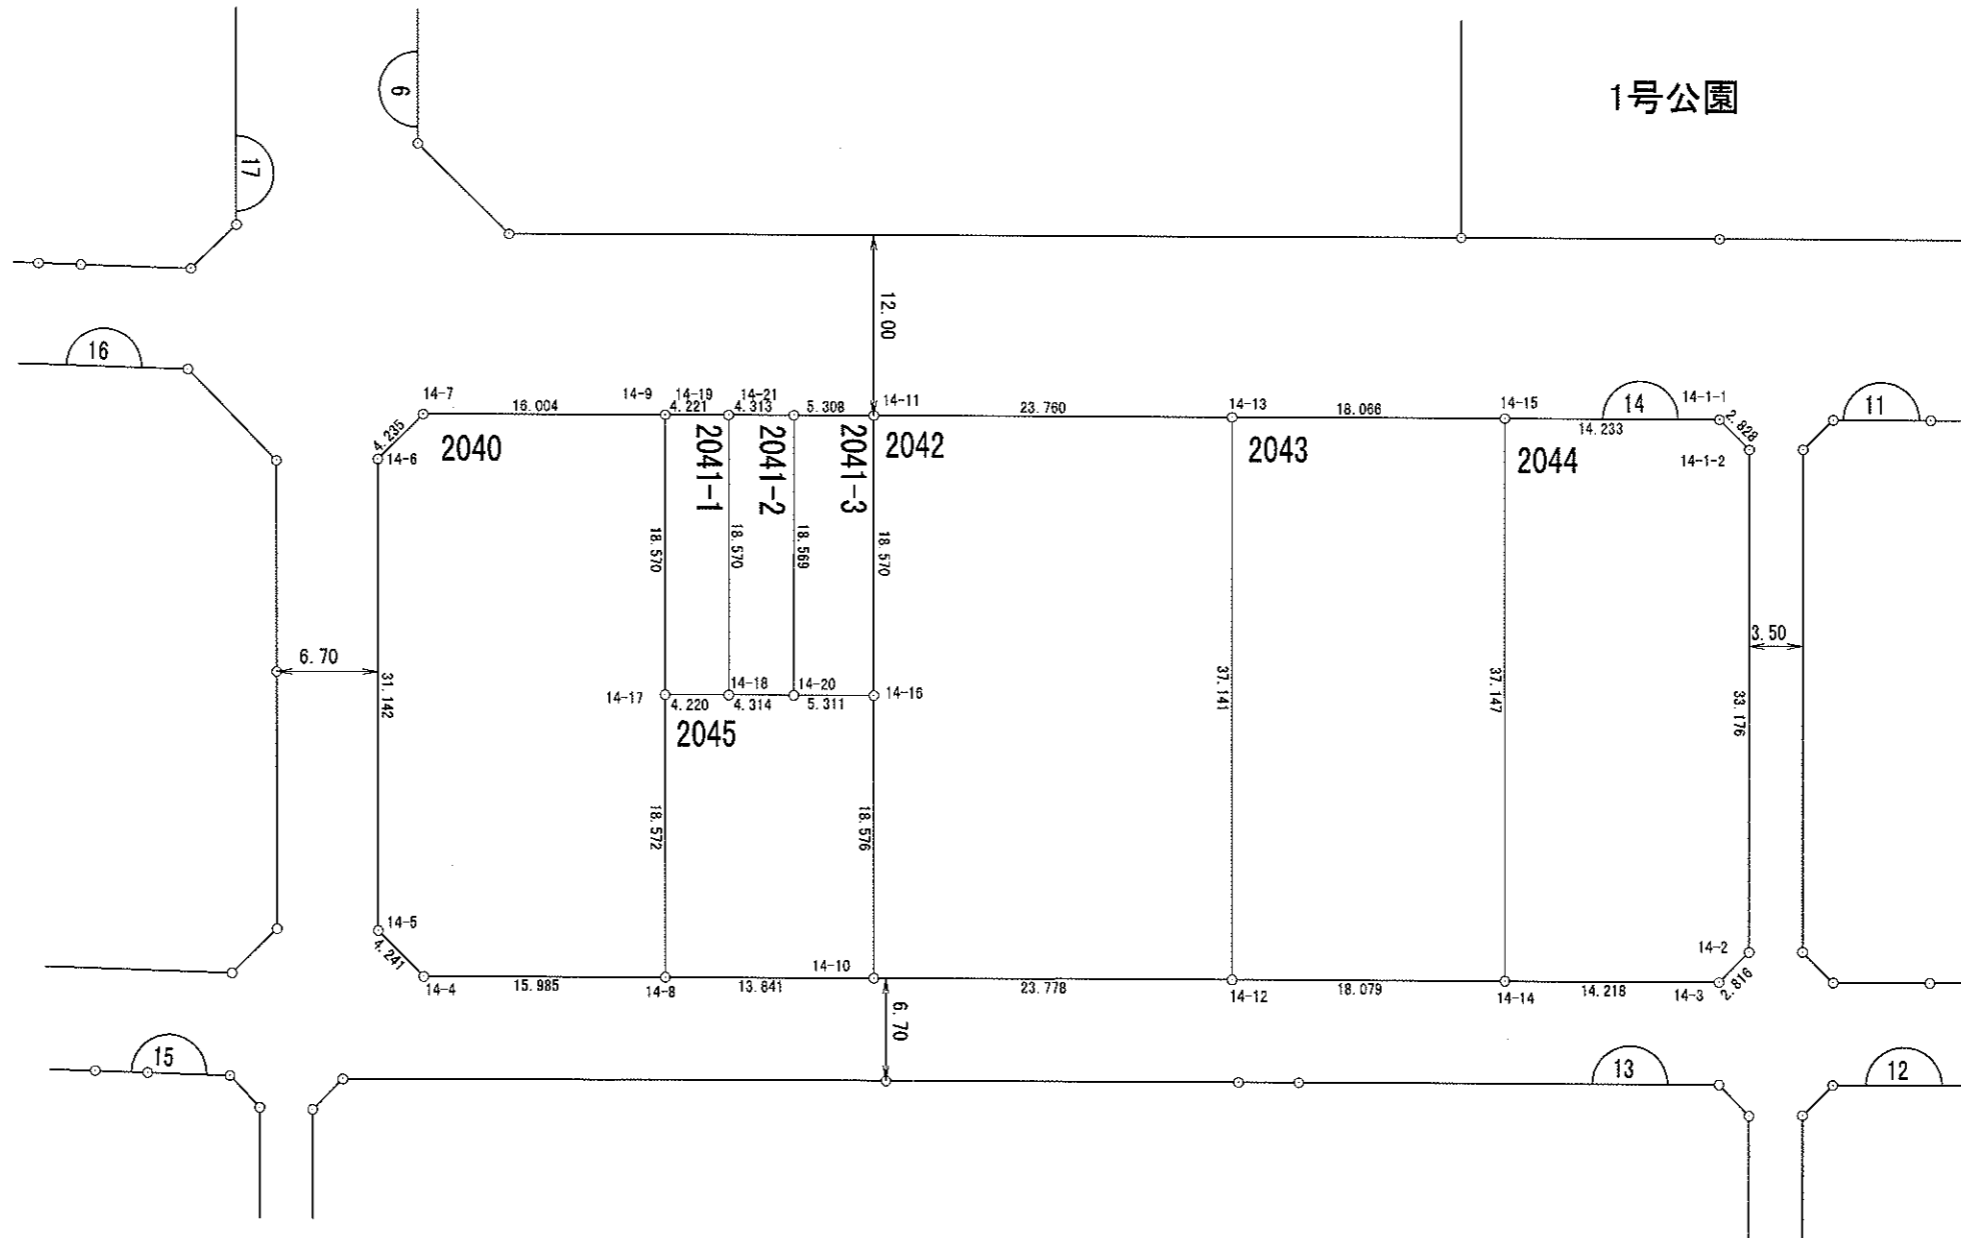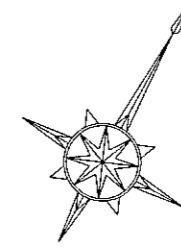

# 豊中都市計画事業少路特定土地区画整理事業

街区番号 15  
縮尺 1:500

## 画地出来形確認測量原図

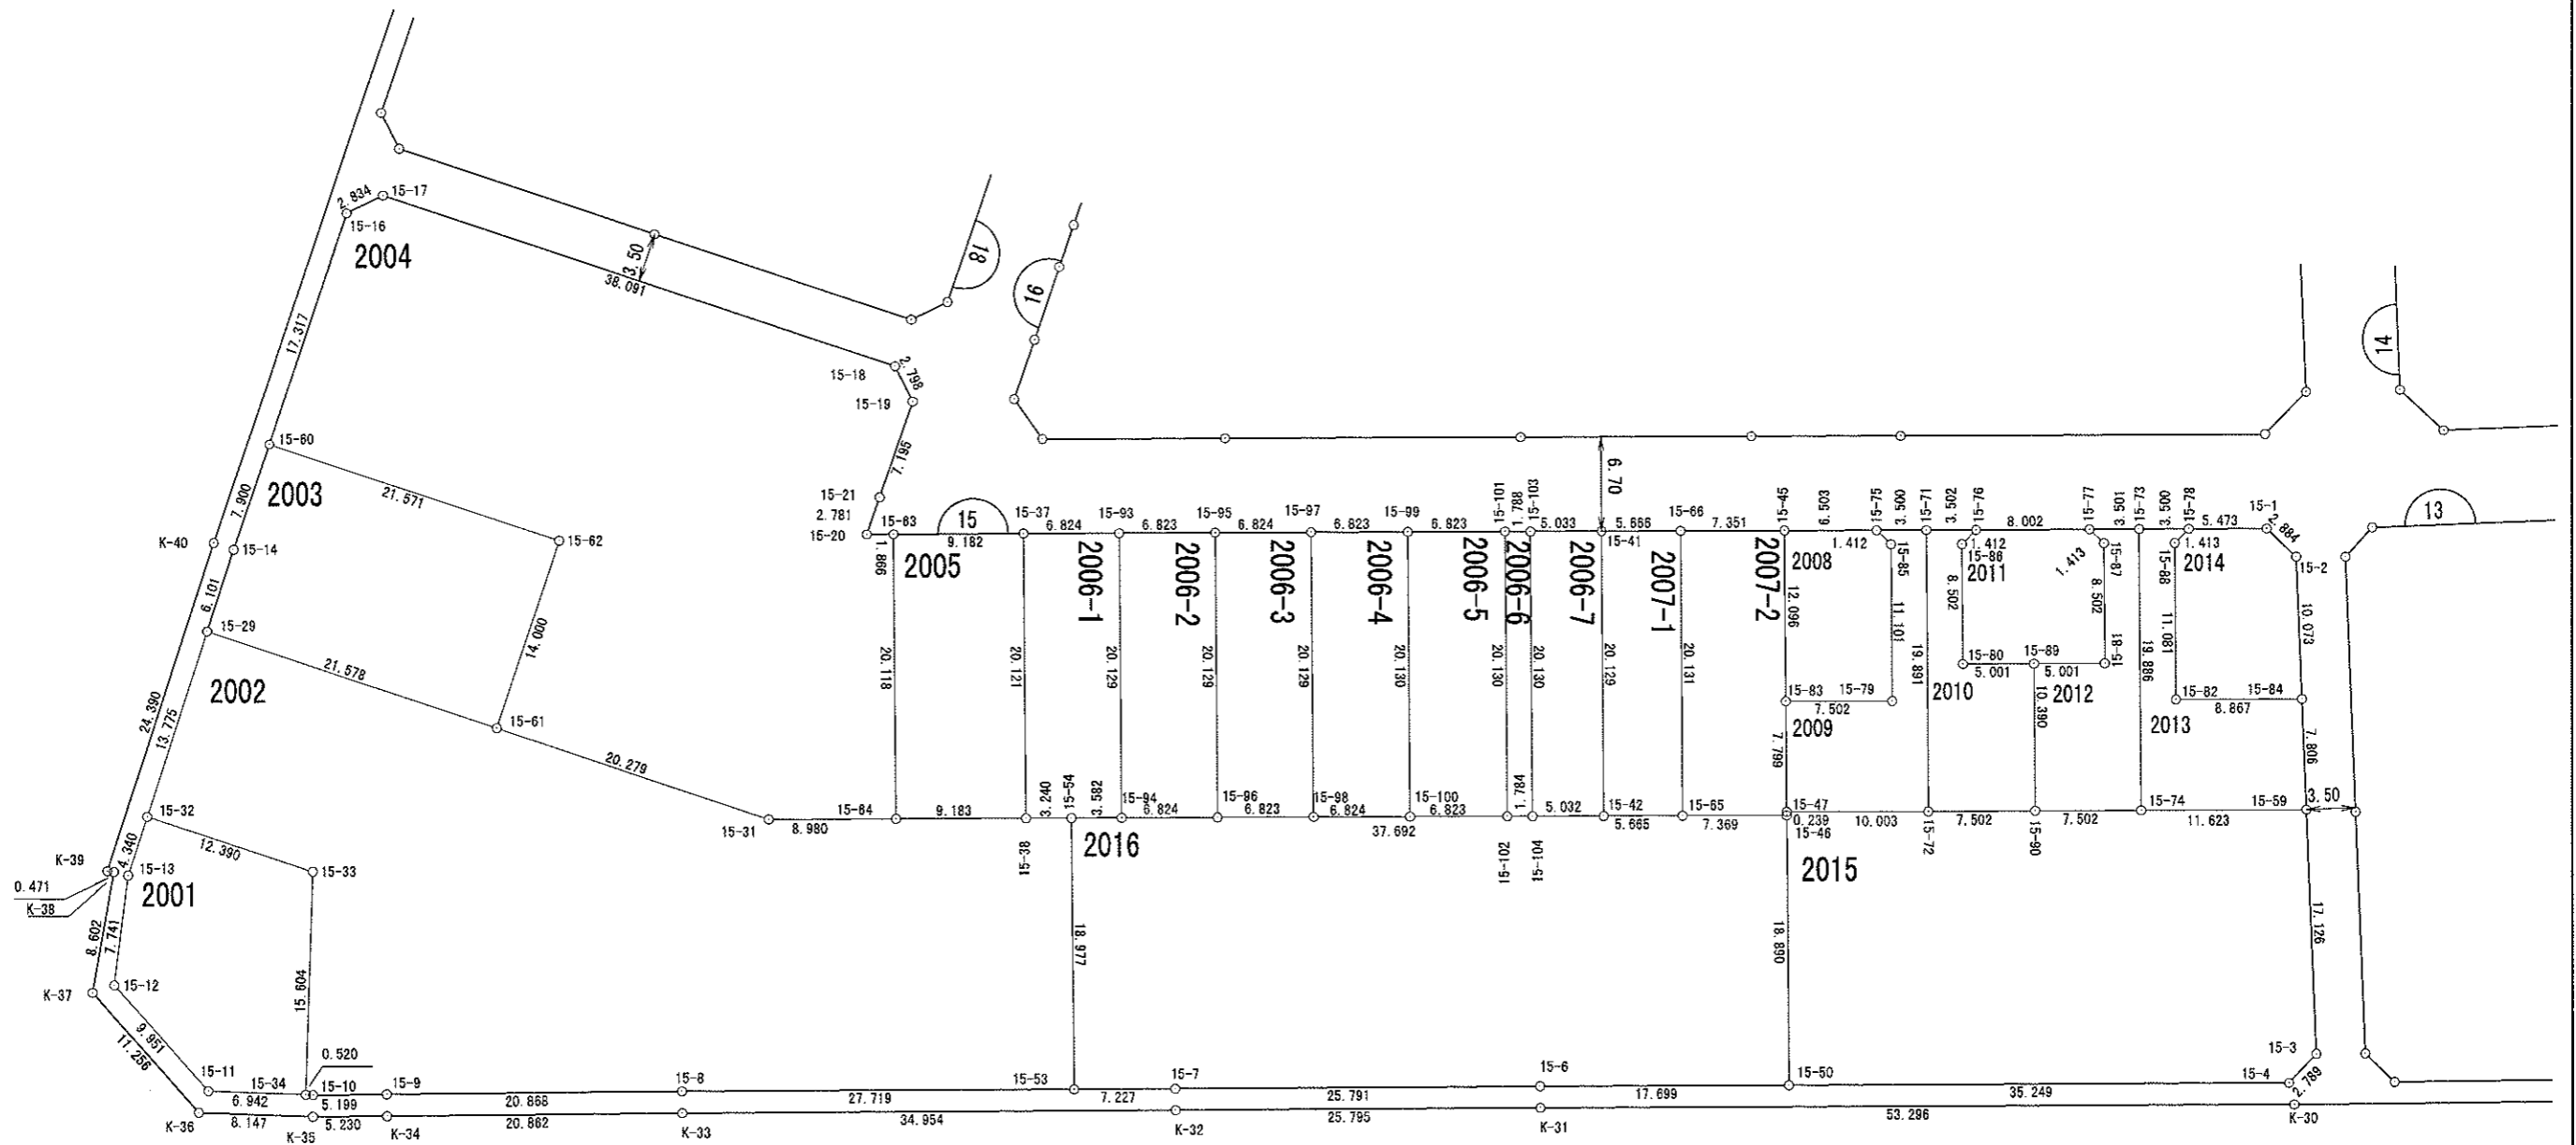
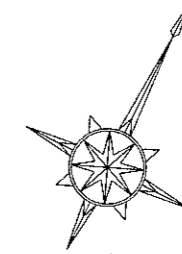




# 豊中都市計画事業少路特定土地区画整理事業

街区番号 17  
縮尺 1:500

## 画地出来形確認測量原図

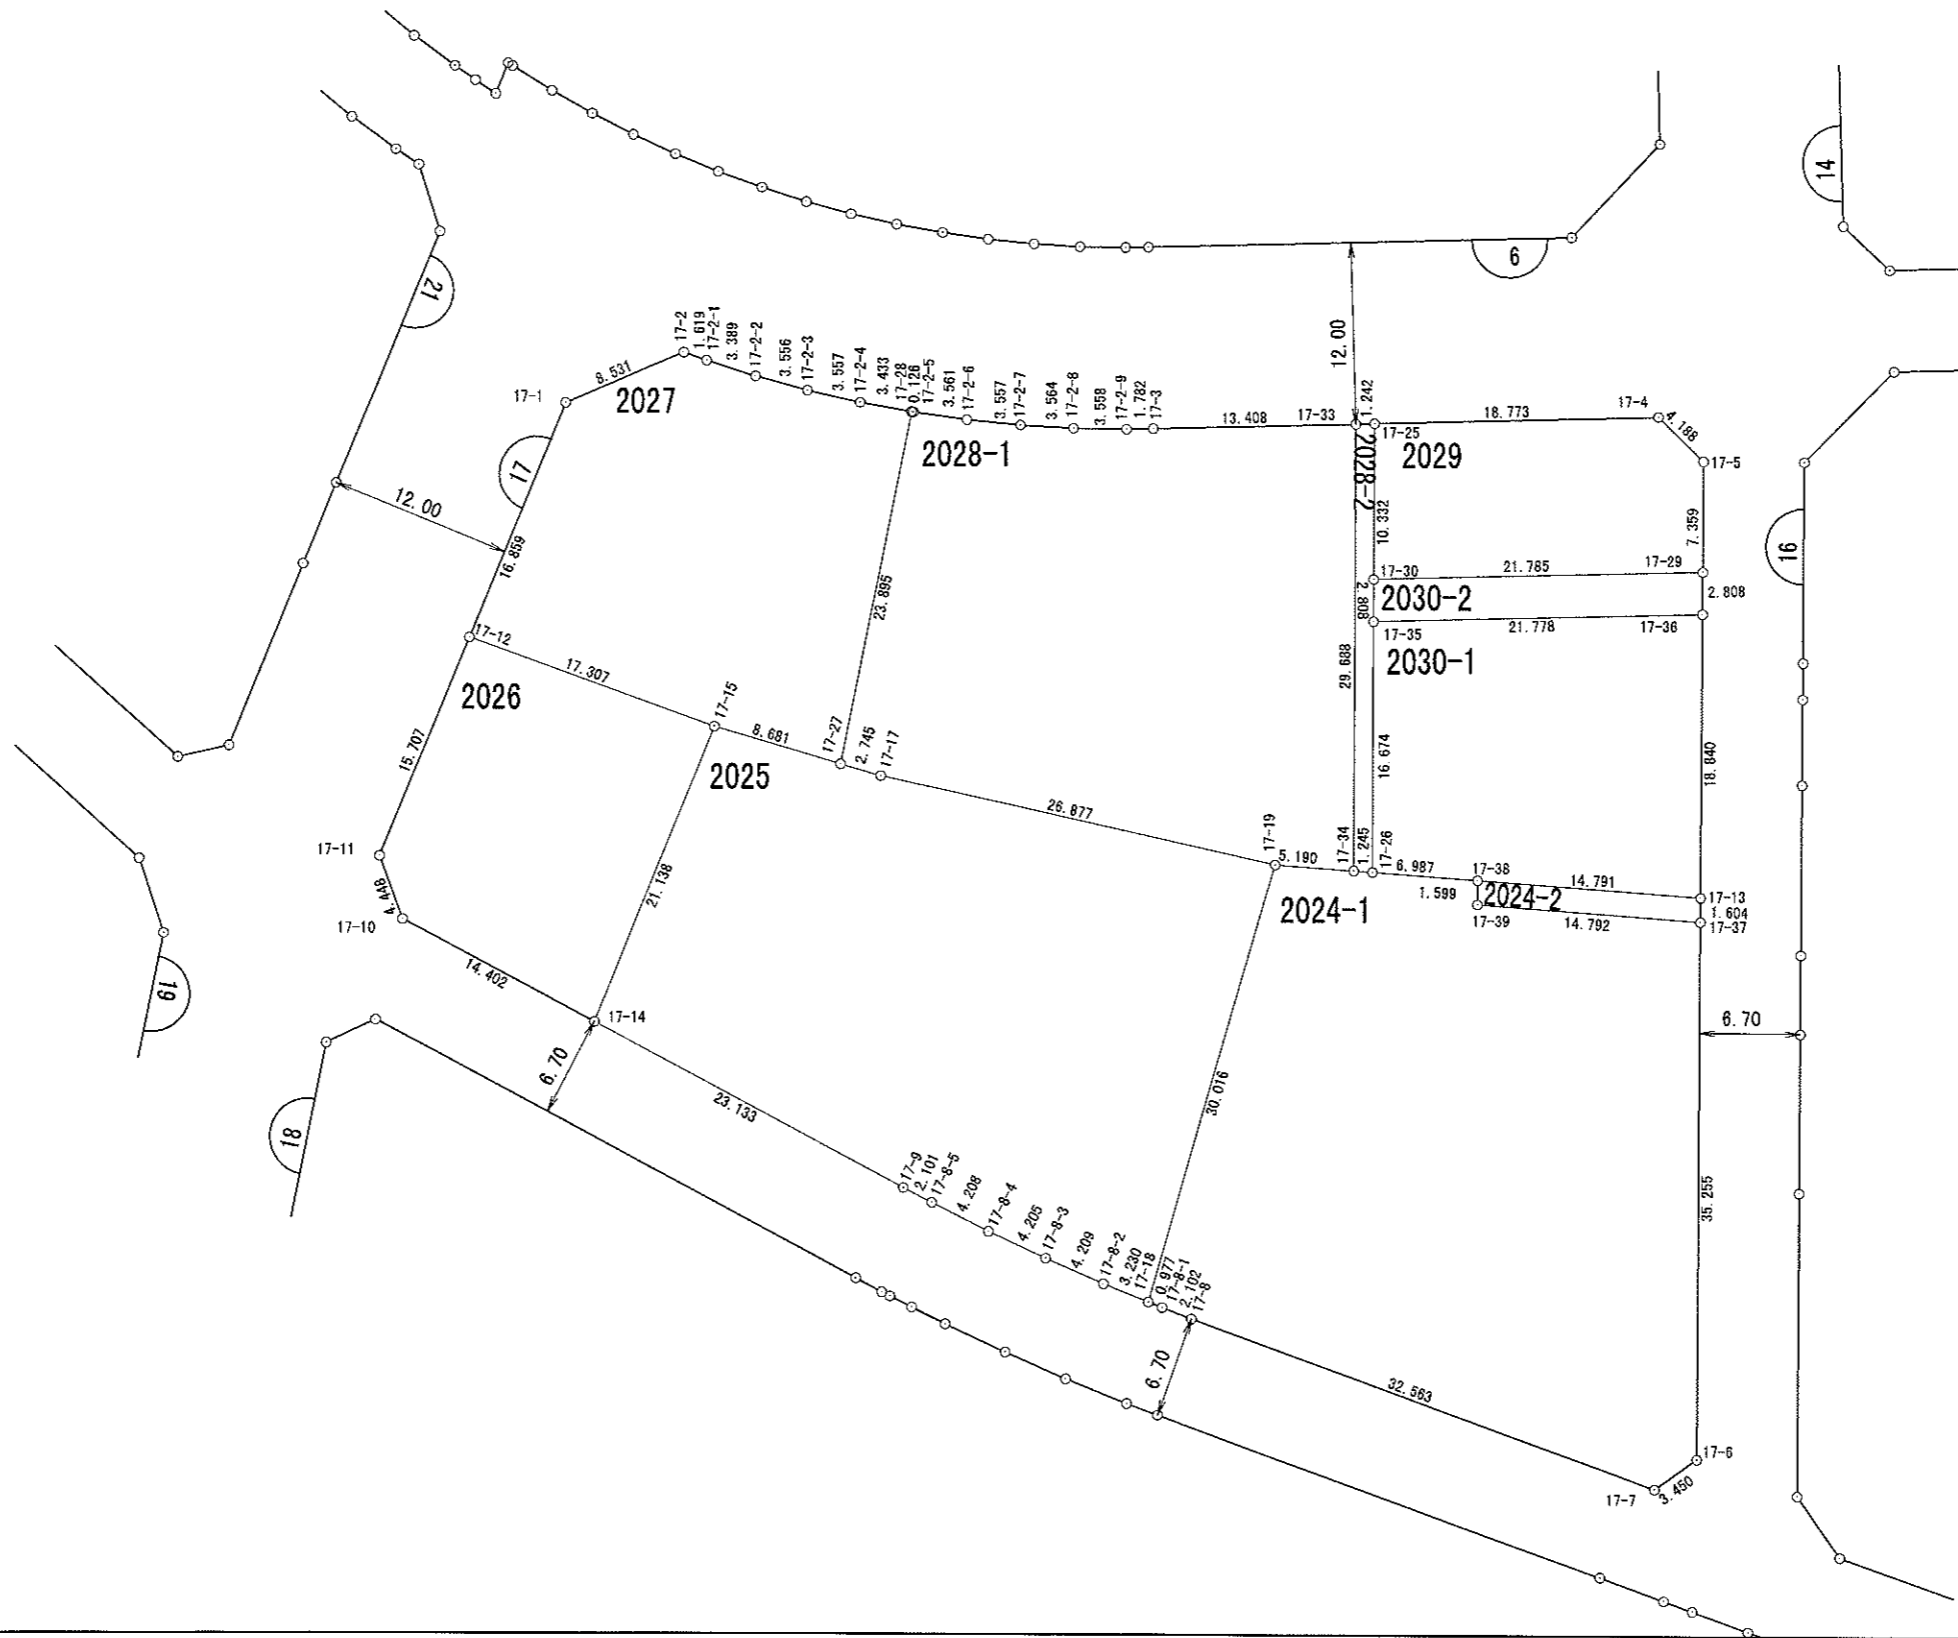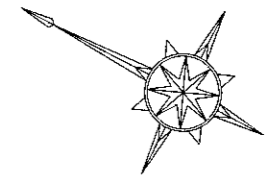









# 豊中都市計画事業少路特定土地区画整理事業

街区番号 21  
縮尺 1:500



## 画地出来形確認測量原図

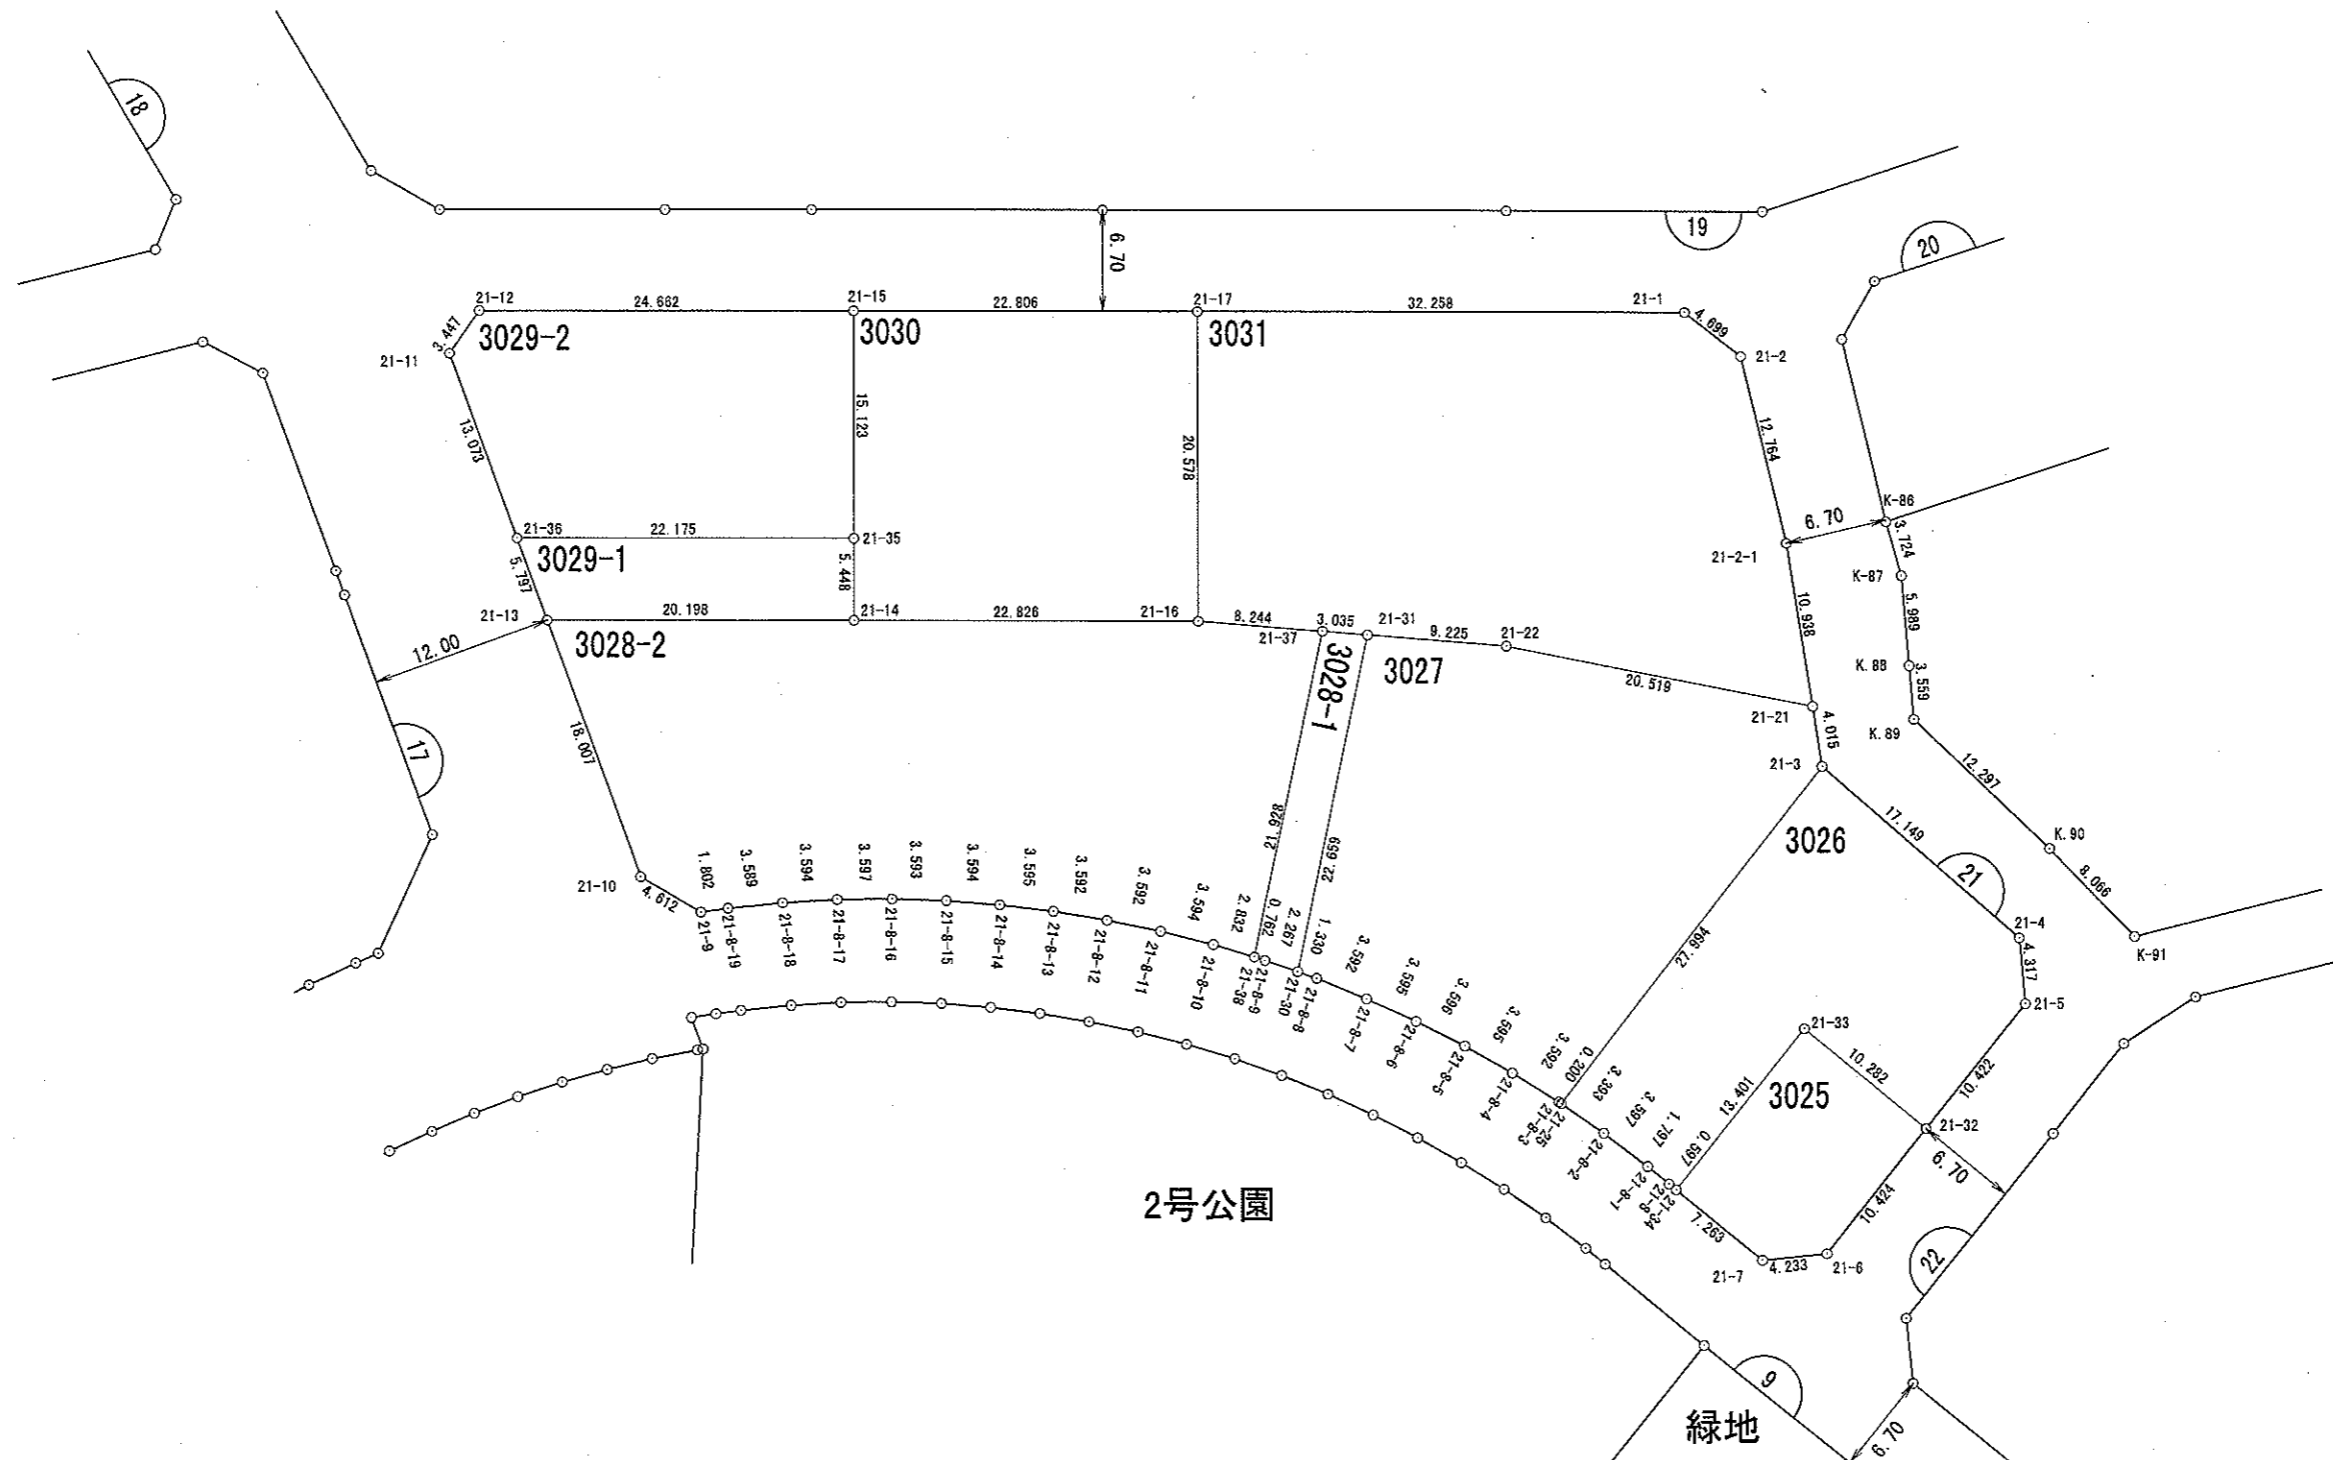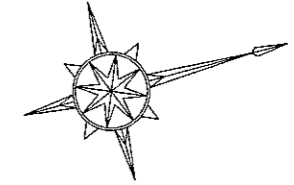

# 豊中都市計画事業少路特定土地区画整理事業

街区番号 22  
縮尺 1:500

## 画地出来形確認測量原図

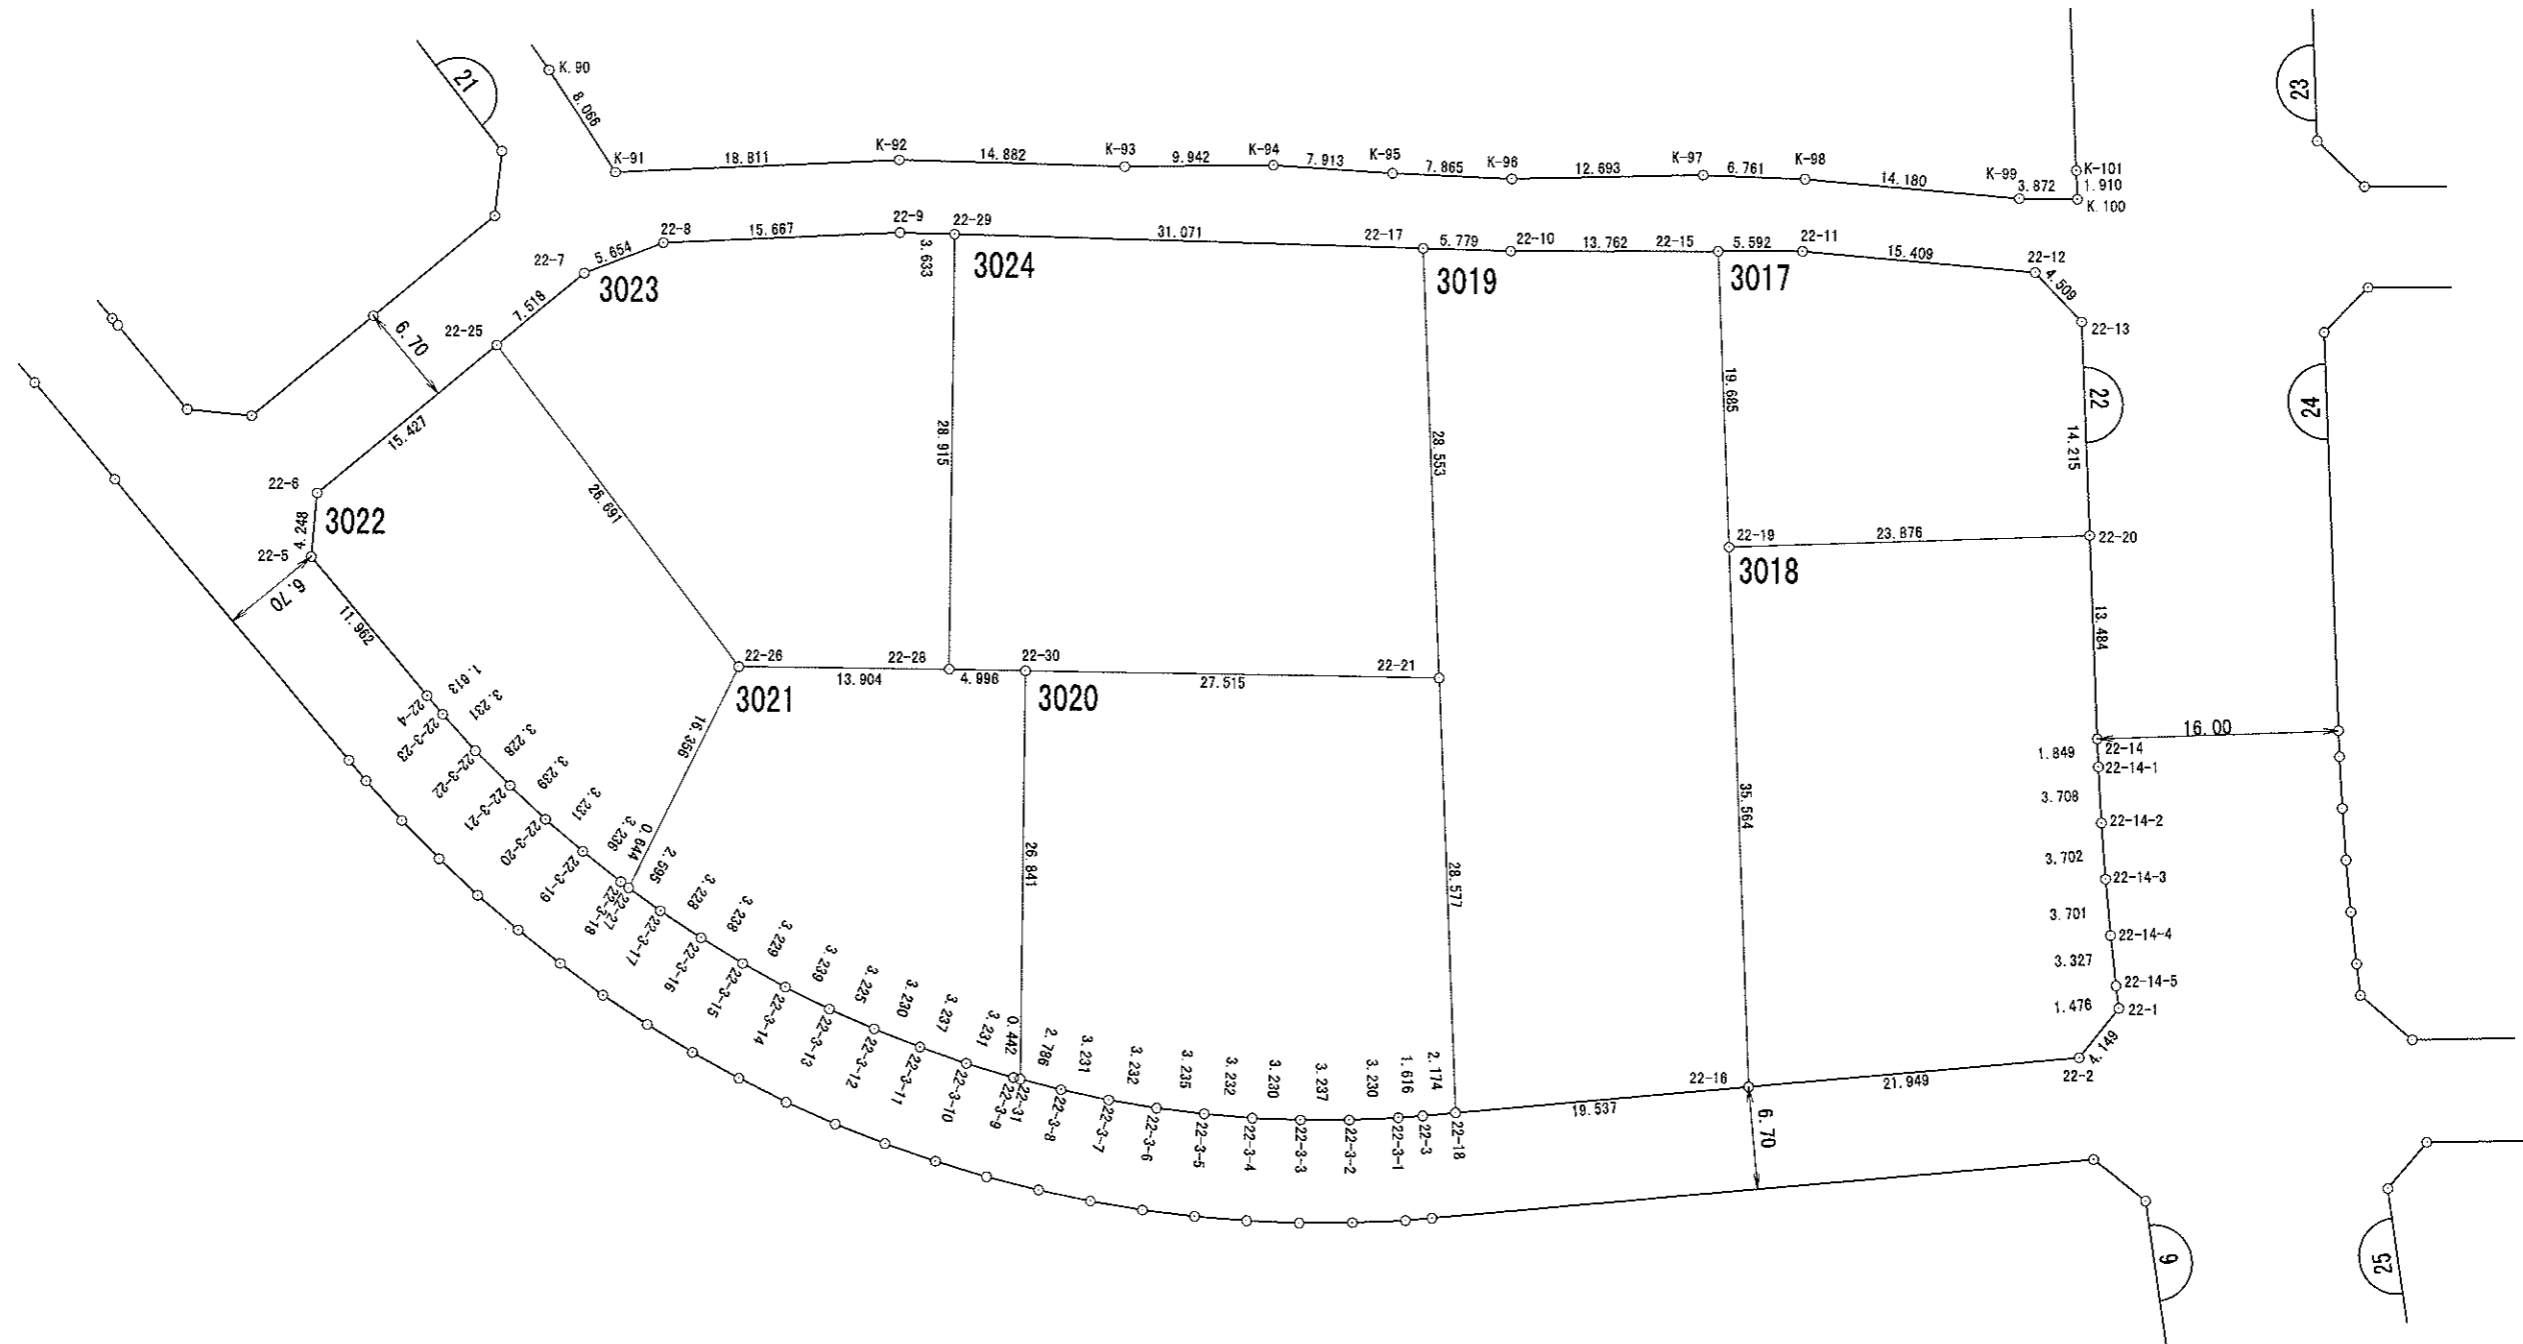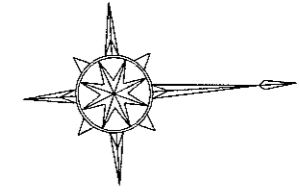





# 豊中都市計画事業少路特定土地区画整理事業

街区番号  
縮尺

24  
1:500

## 画地出来形確認測量原図

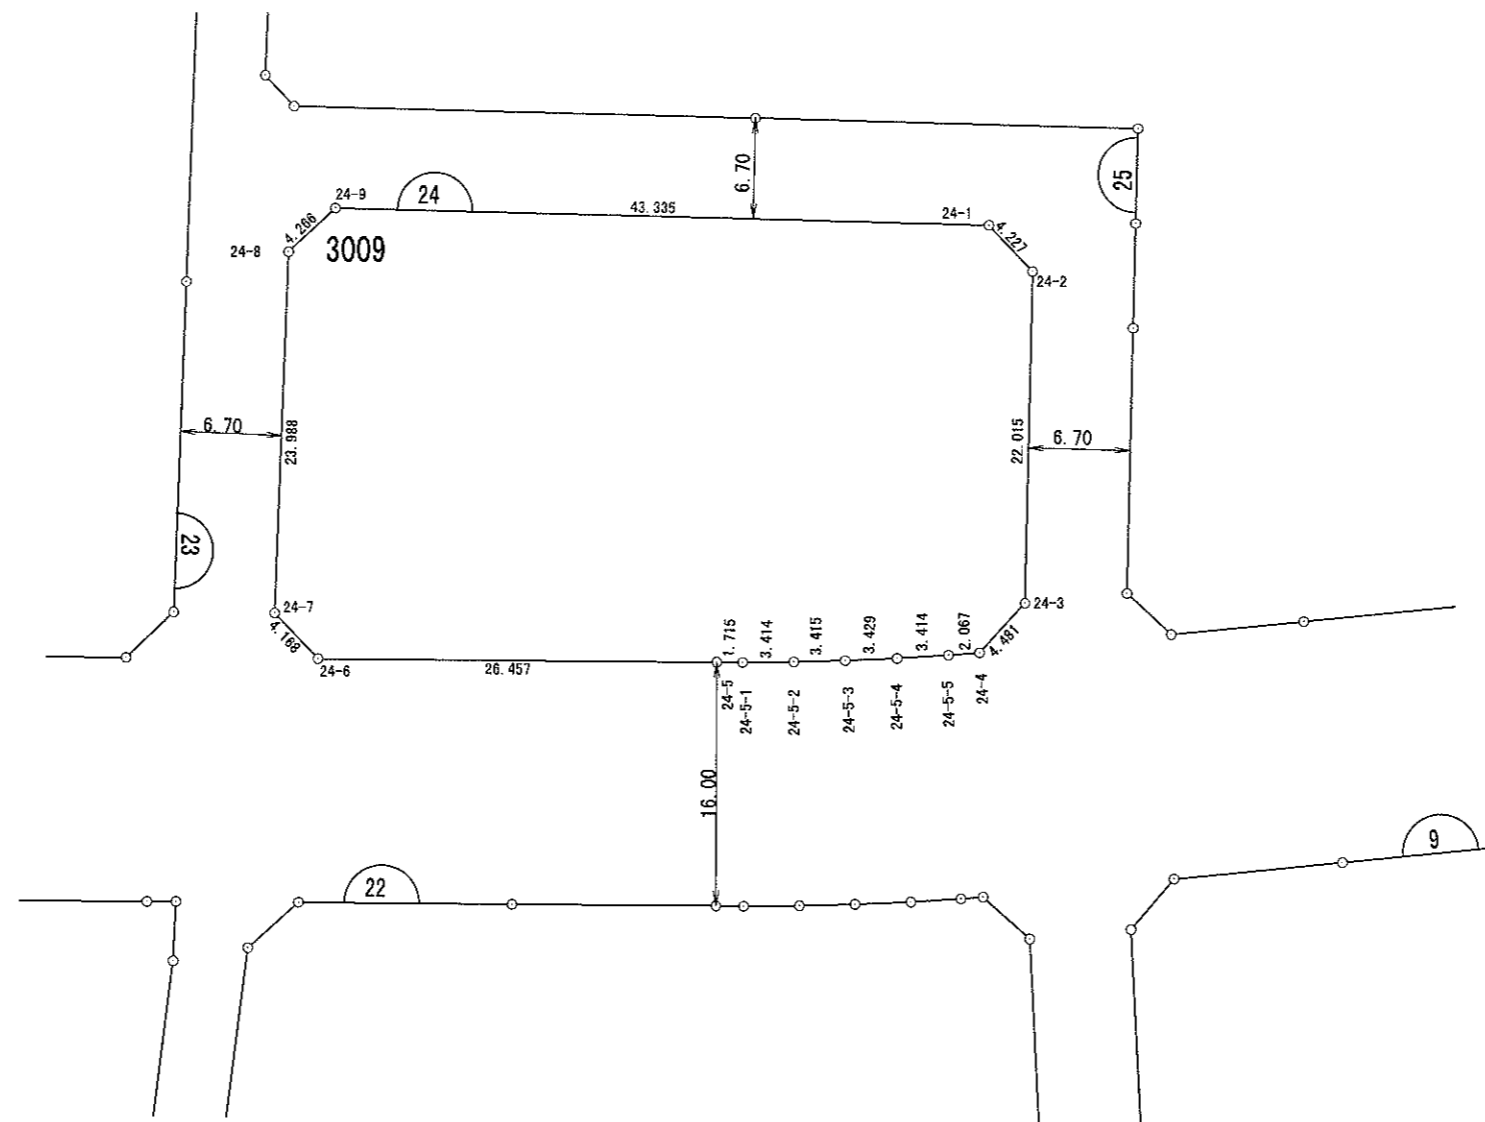
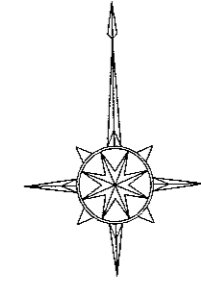


# 豊中都市計画事業少路特定土地区画整理事業

街区番号  
縮尺

25  
1:500



## 画地出来形確認測量原図

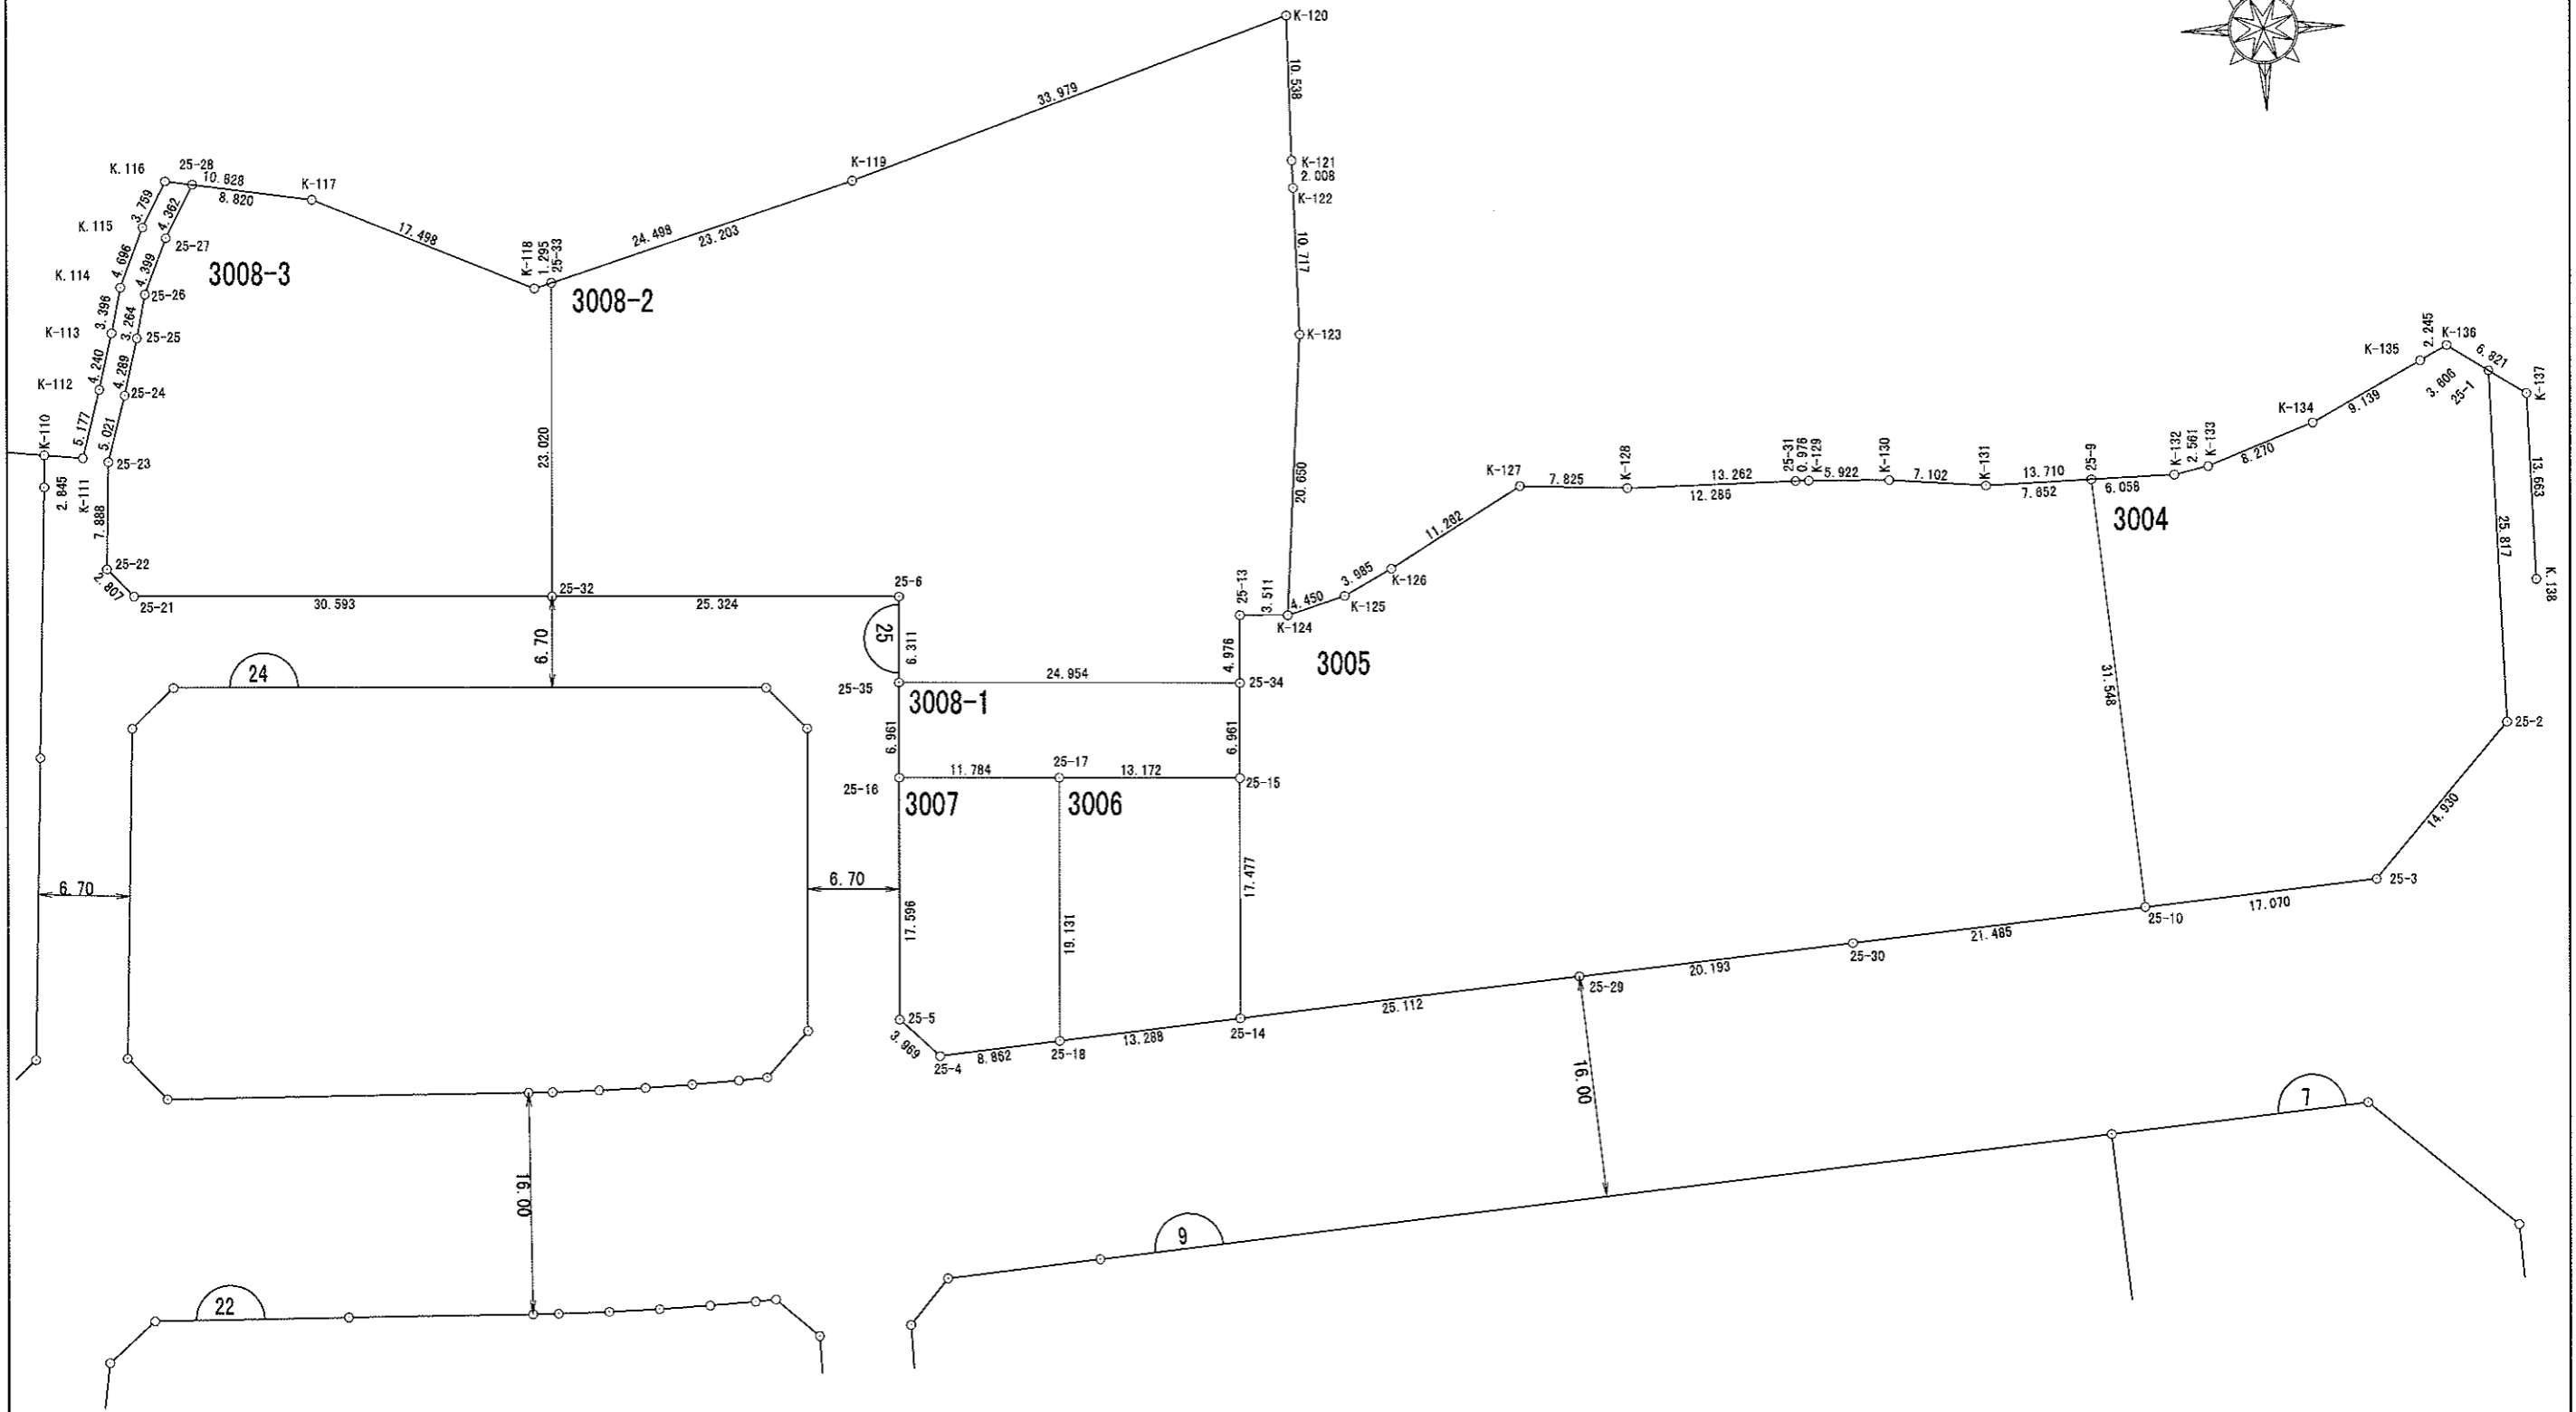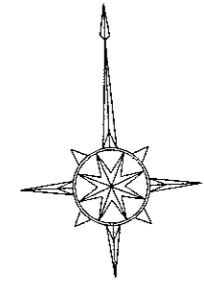

# 豊中都市計画事業少路特定土地区画整理事業 画地出来形確認測量原図

街区番号  
縮尺

26  
1:500

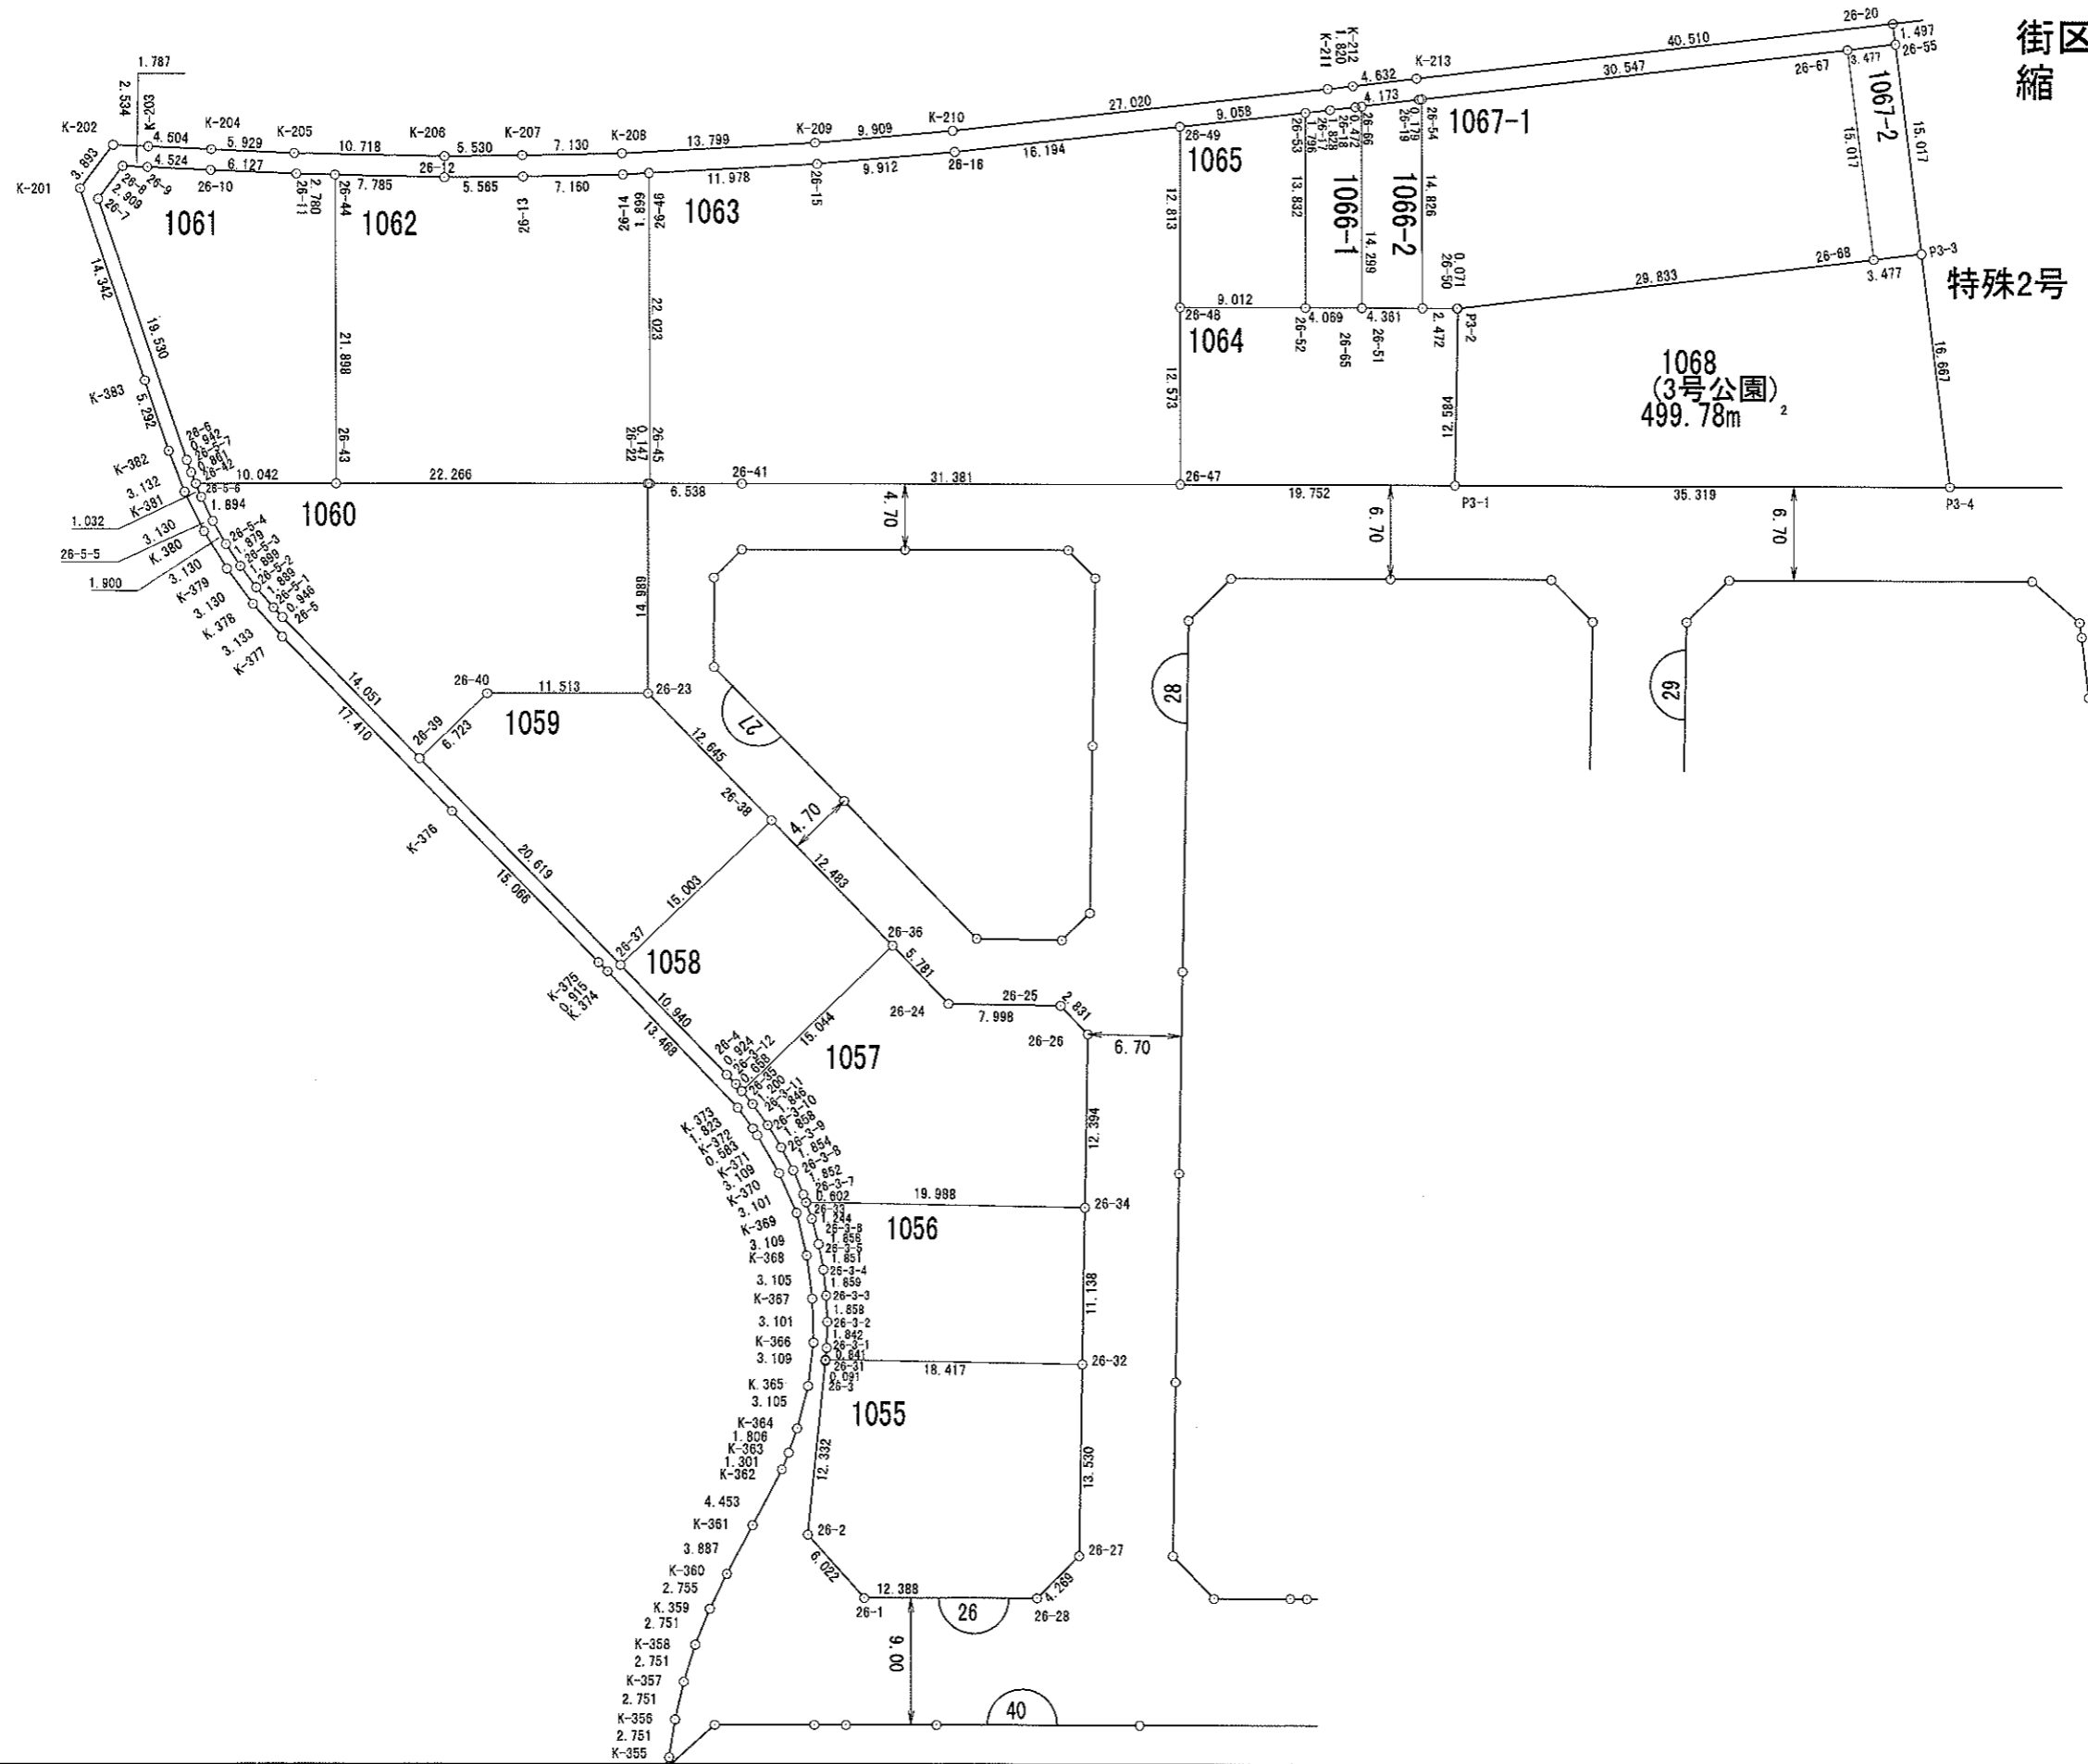
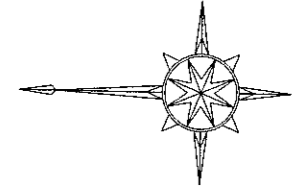




# 豊中都市計画事業少路特定土地区画整理事業

街区番号 28  
縮尺 1:500

## 画地出来形確認測量原図

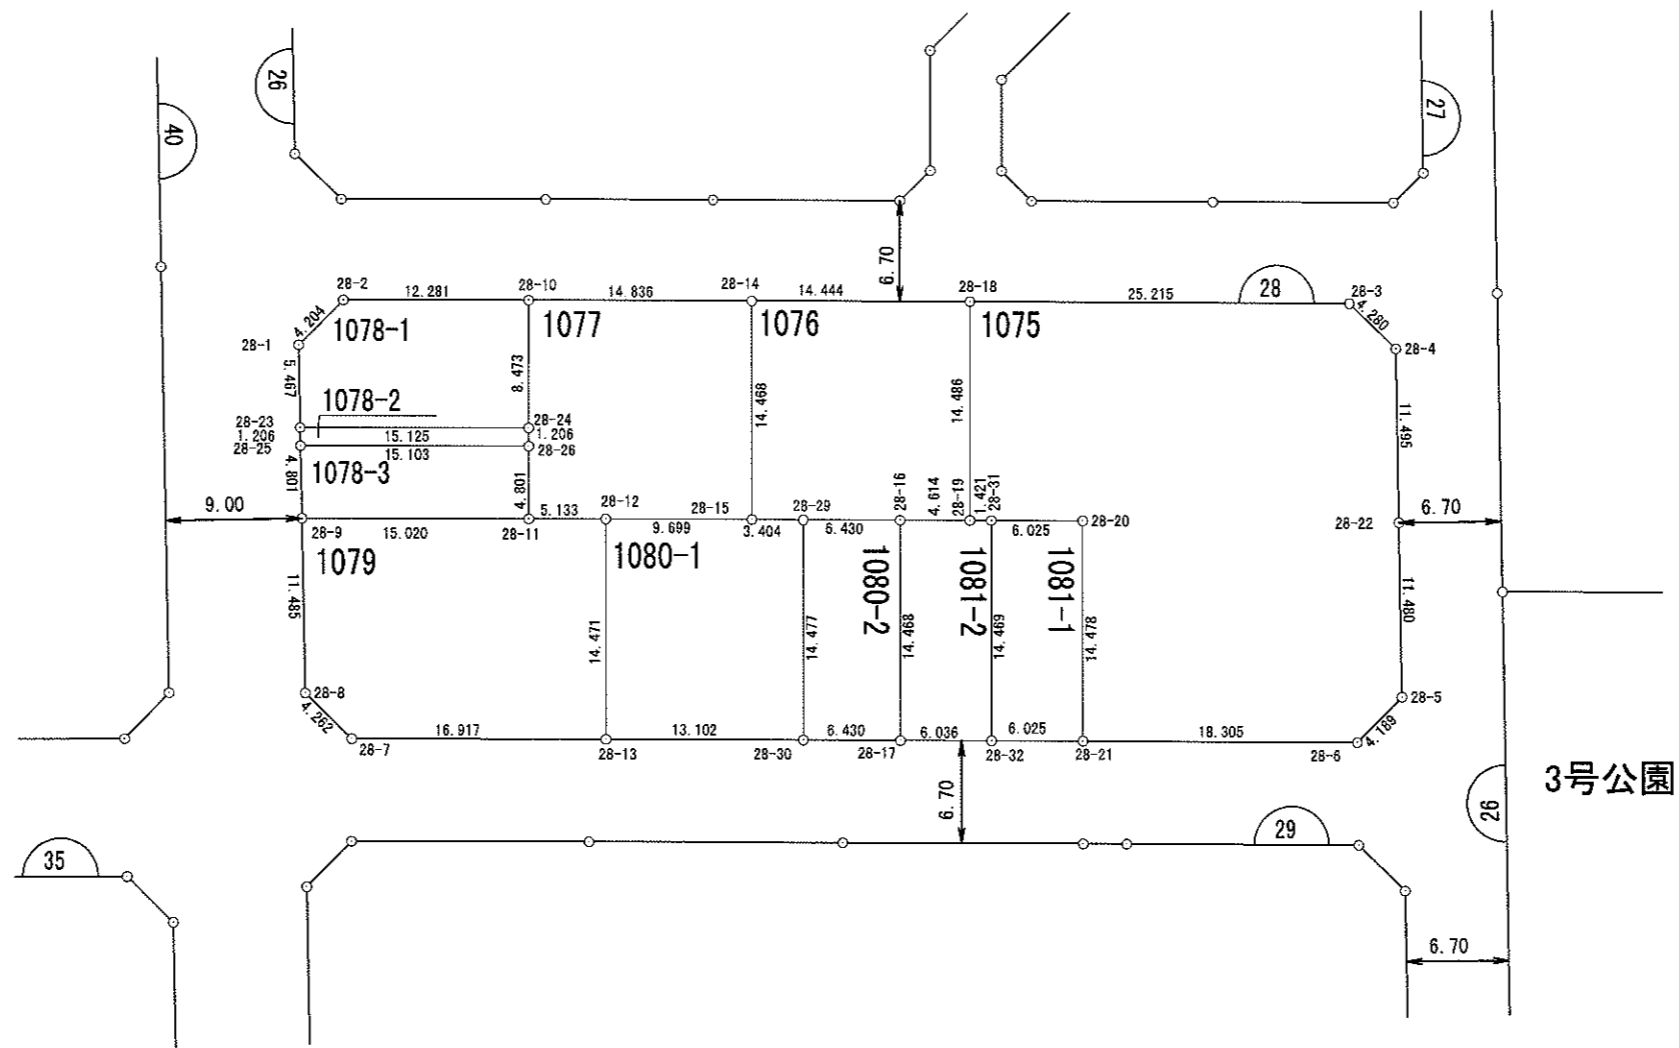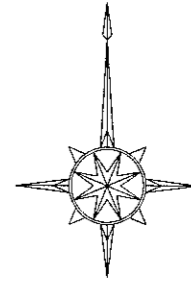













# 豊中都市計画事業少路特定土地区画整理事業 画地出来形確認測量原図



街区番号 34  
縮尺 1:500

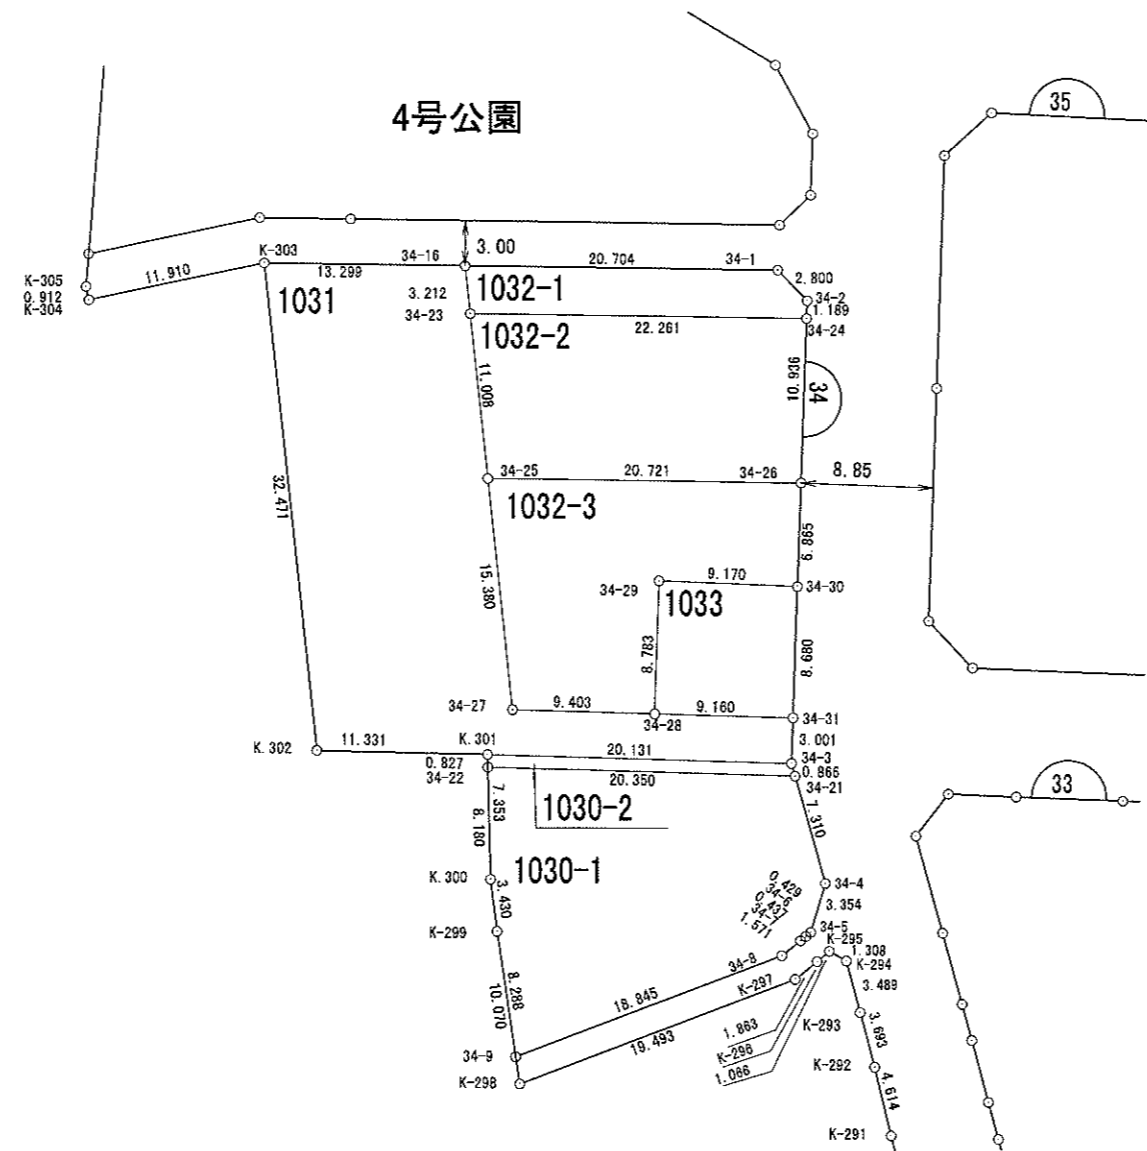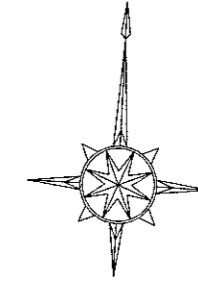

# 豊中都市計画事業少路特定土地区画整理事業

街区番号 35  
縮尺 1:500



## 画地出来形確認測量原図

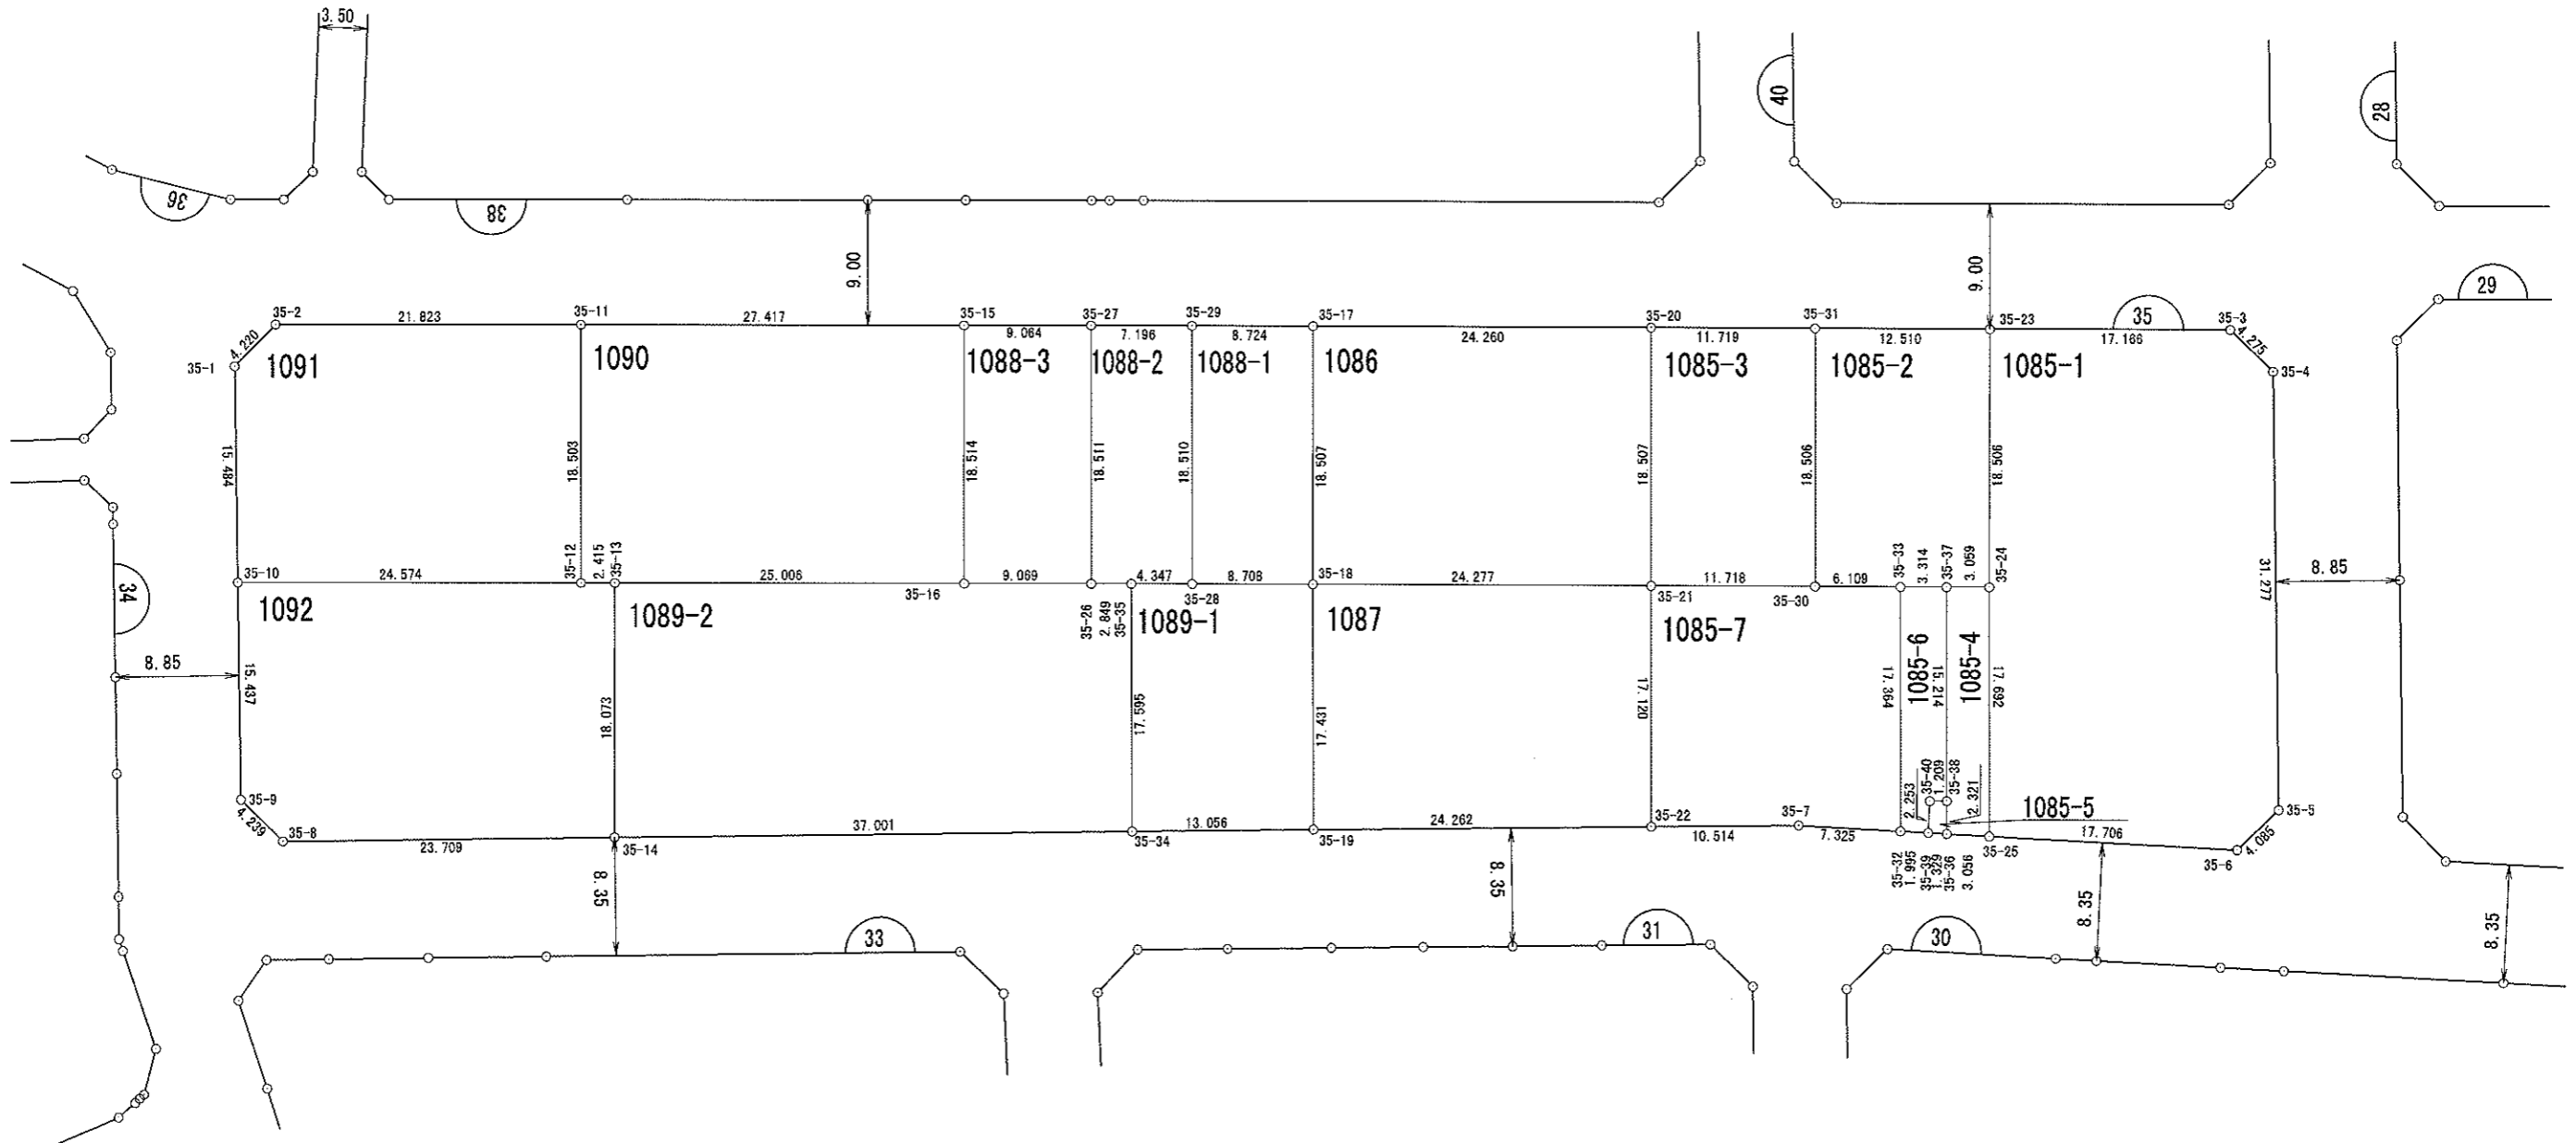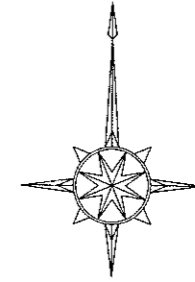

# 豊中都市計画事業少路特定土地区画整理事業

街区番号 36  
縮尺 1:500

## 画地出来形確認測量原図

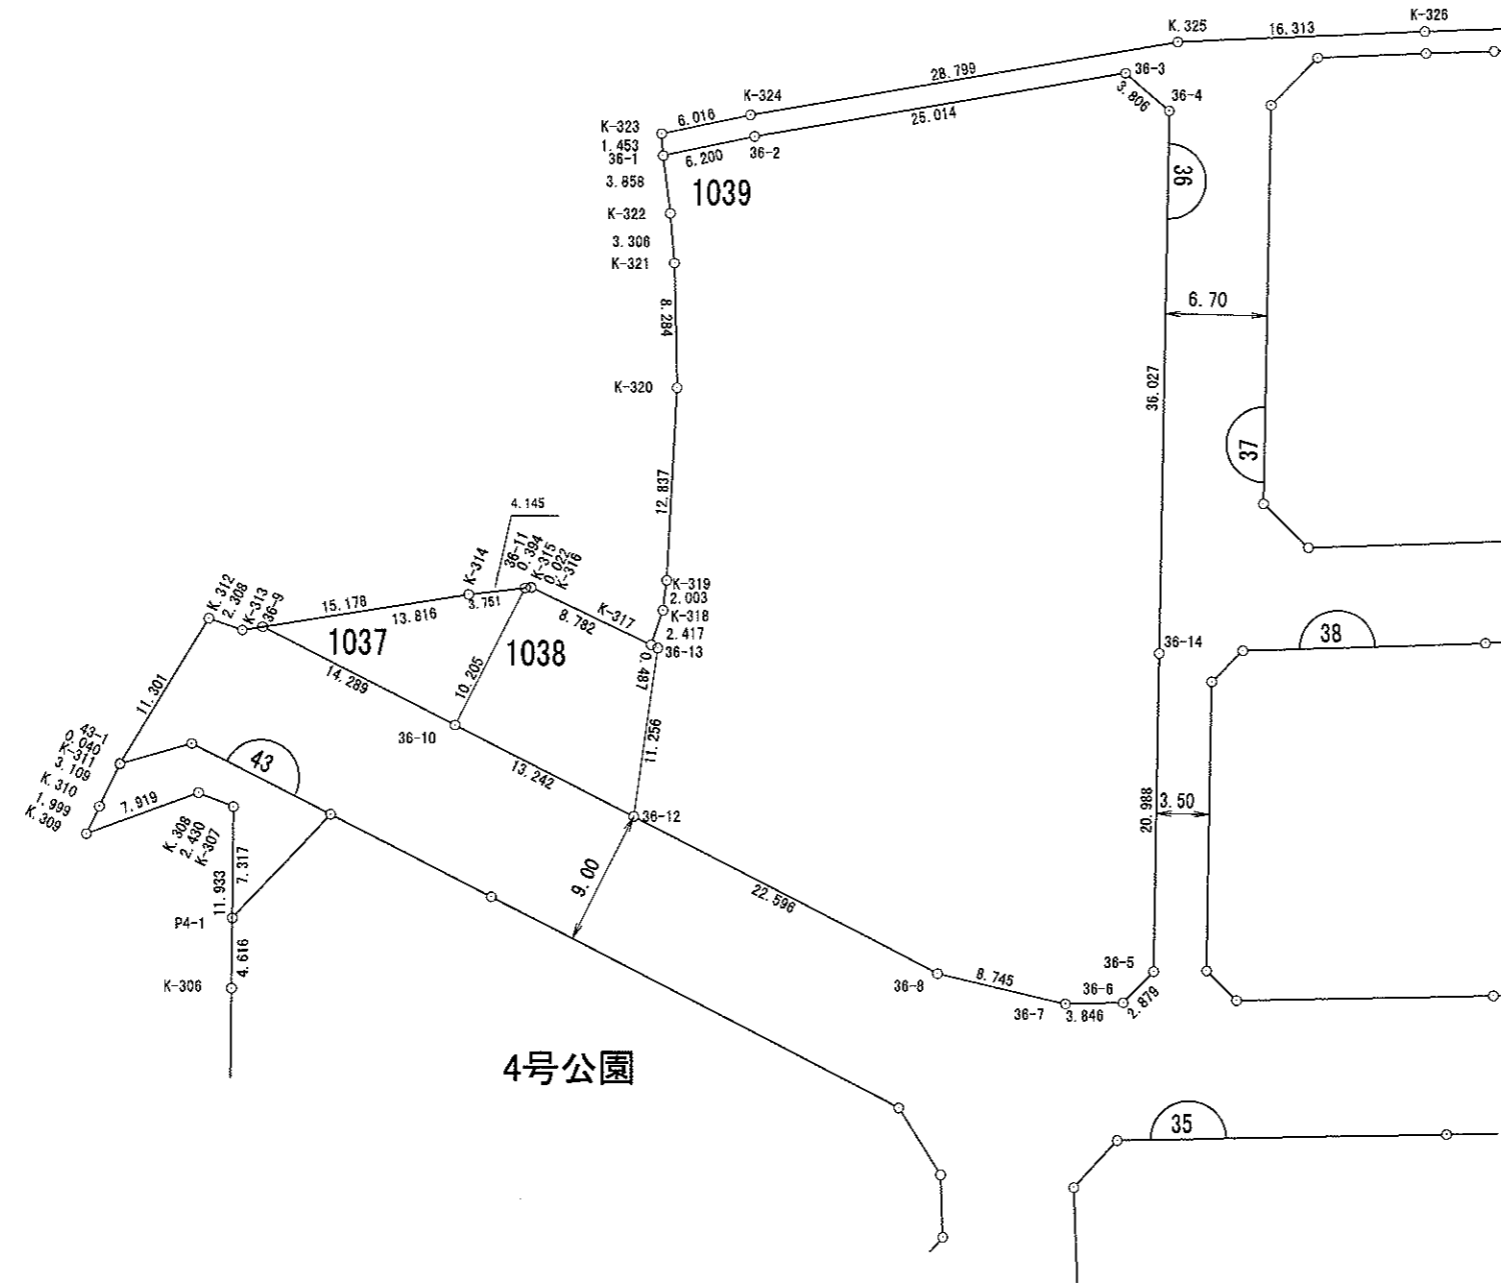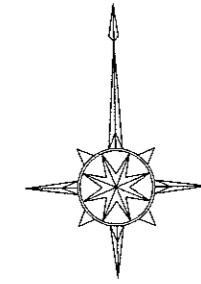







# 豊中都市計画事業少路特定土地区画整理事業

街区番号  
縮尺

39  
1:500



## 画地出来形確認測量原図

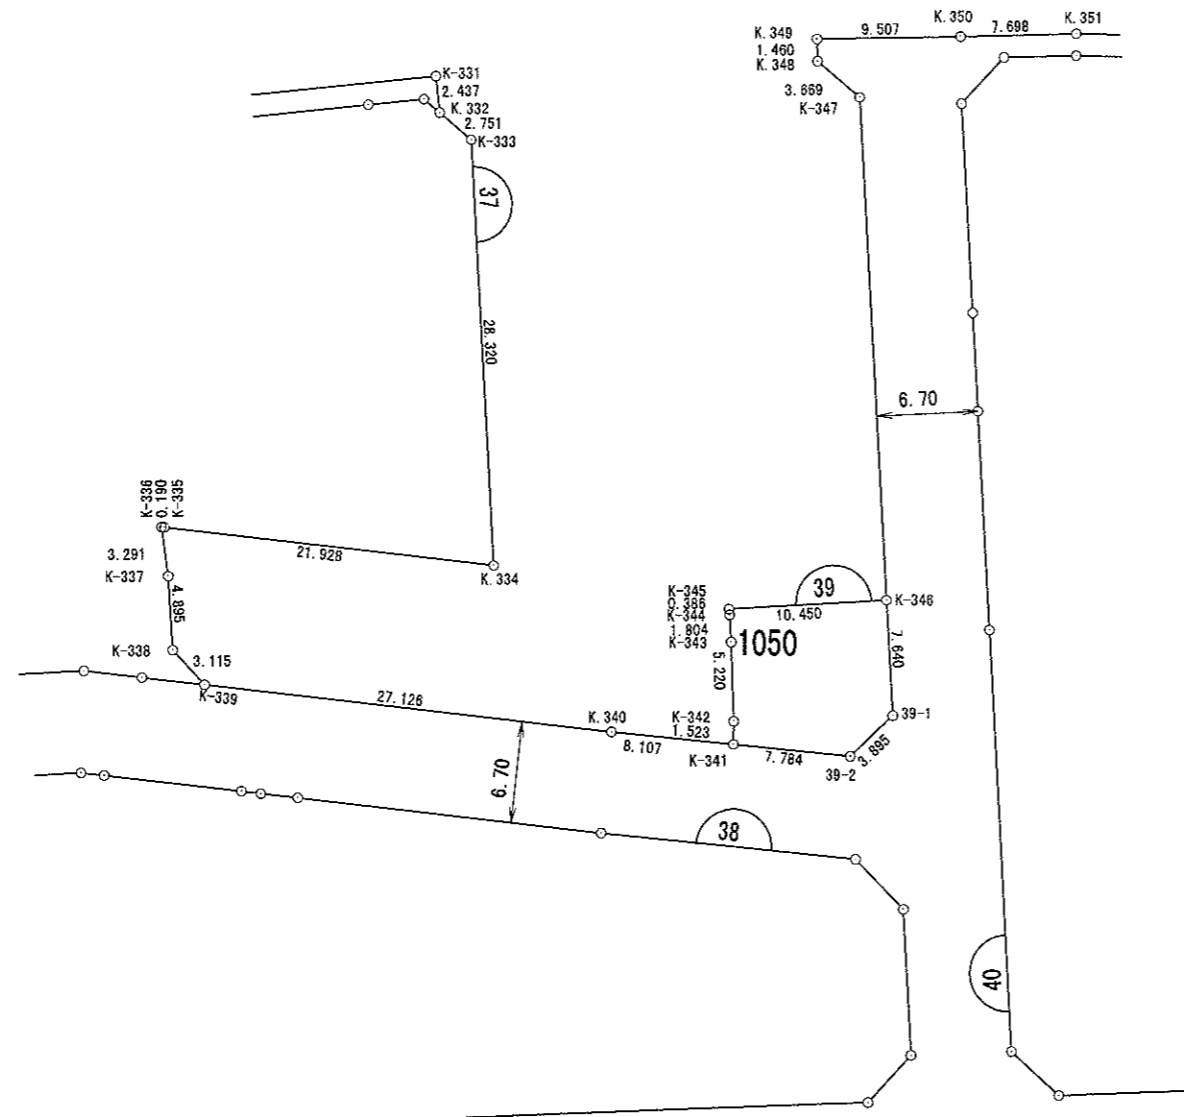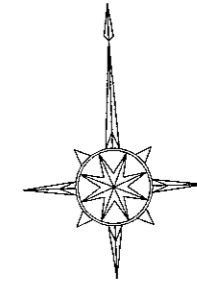



# 豊中都市計画事業少路特定土地区画整理事業 画地出来形確認測量原図

街区番号 41  
縮尺 1:500

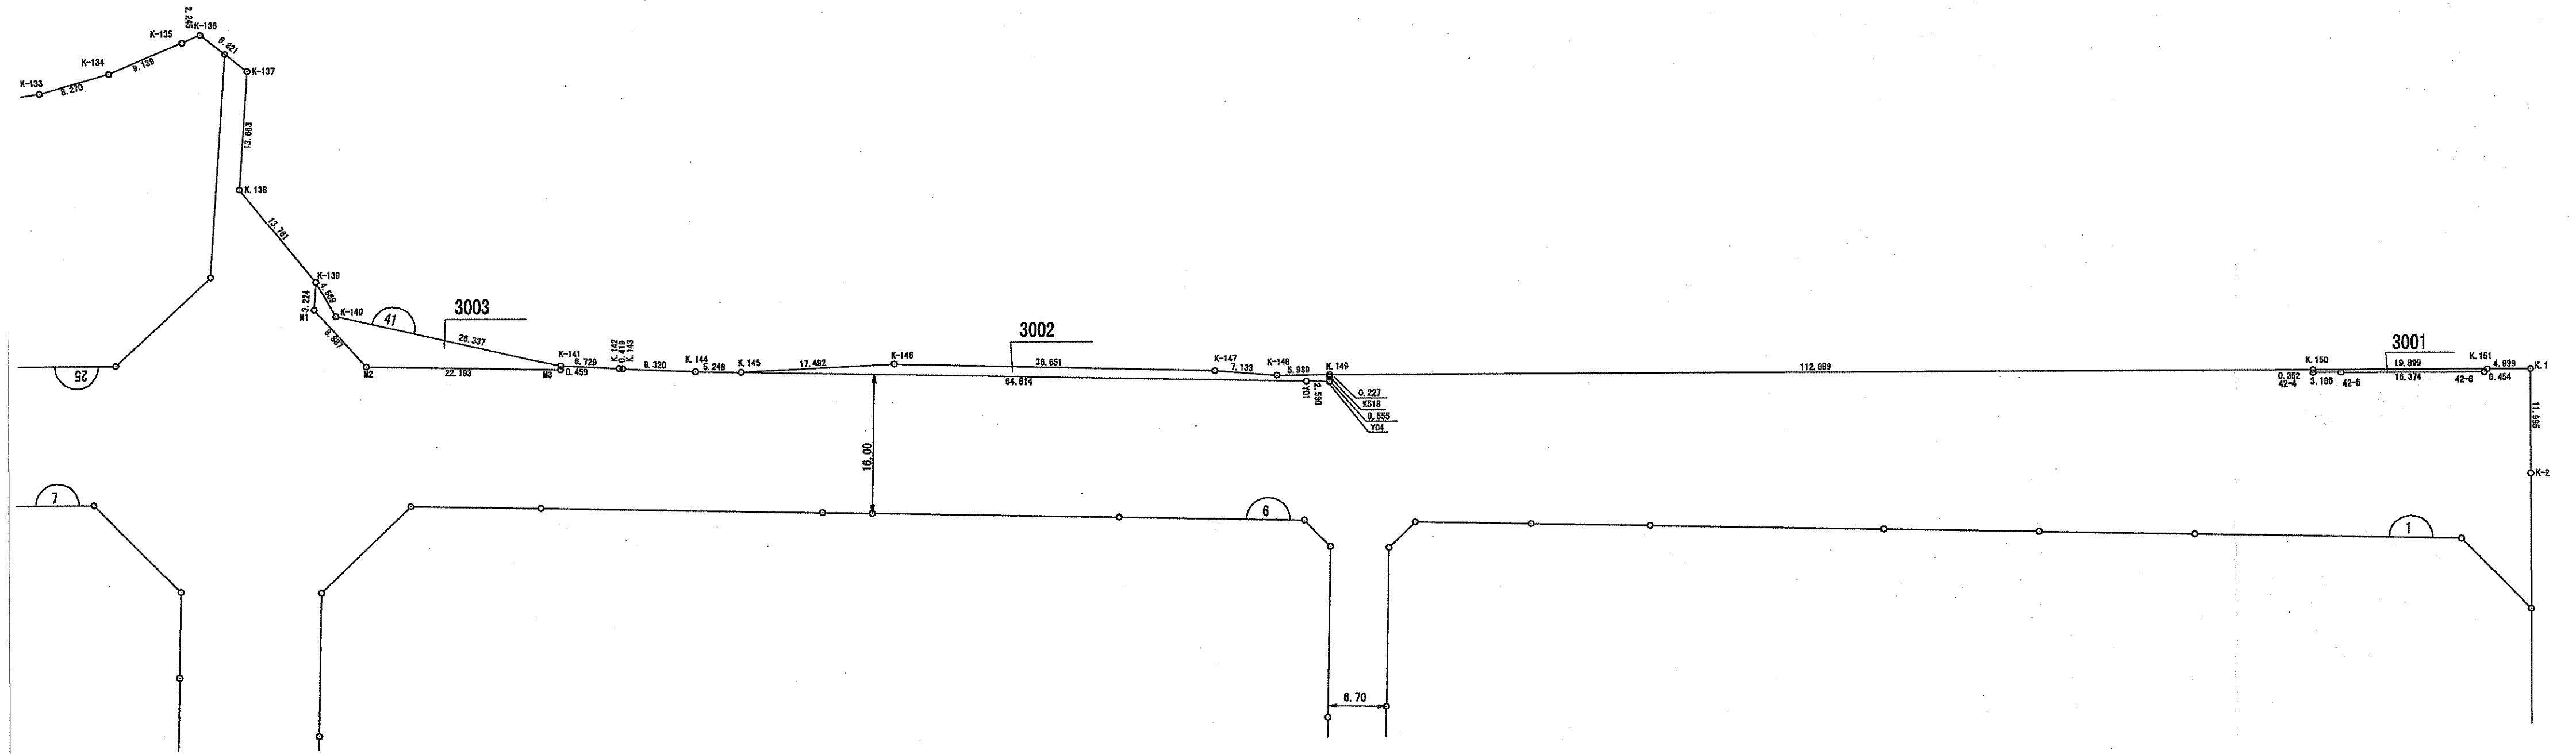
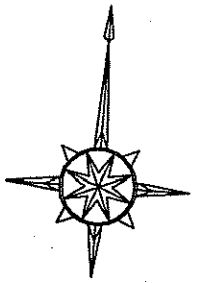


# 豊中都市計画事業少路特定土地区画整理事業

街区番号  
縮尺

42・44  
1:500

## 画地出来形確認測量原図

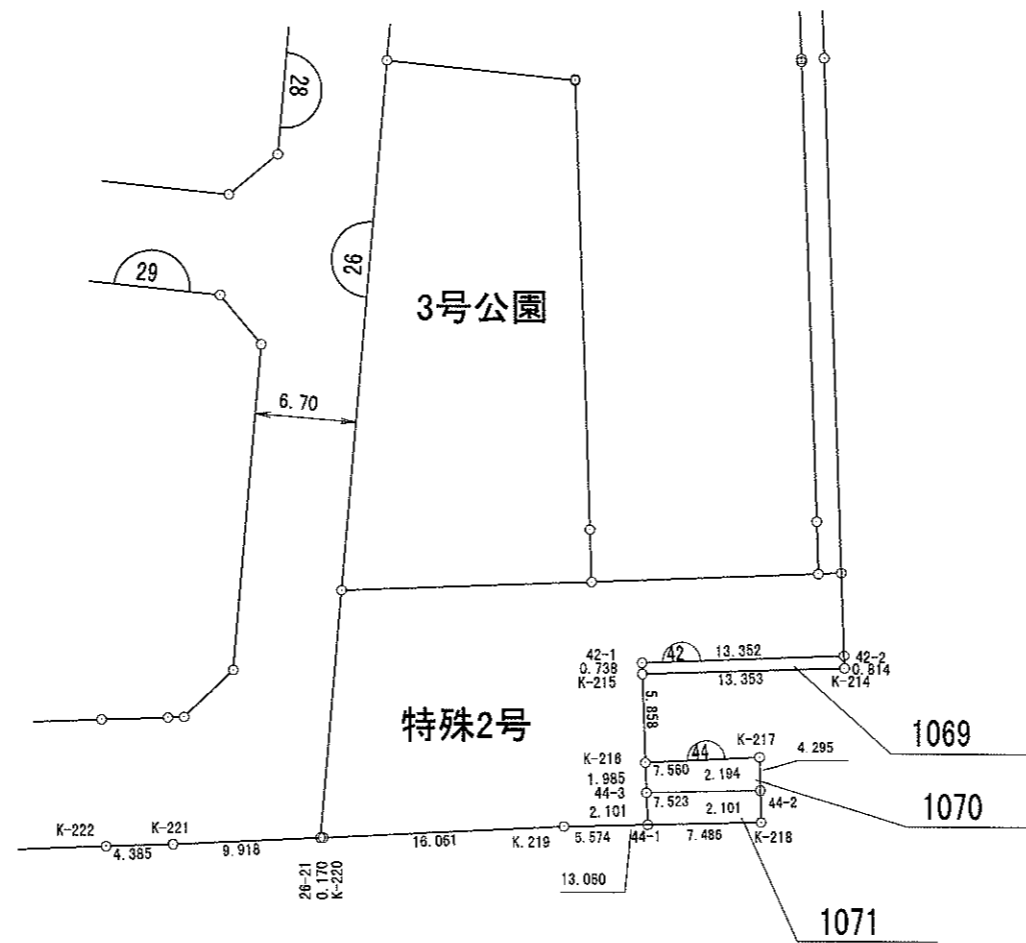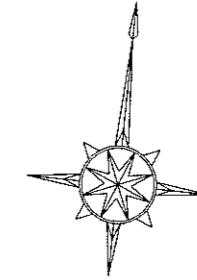

# 豊中都市計画事業少路特定土地区画整理事業

街区番号  
縮尺

43  
1:500

## 画地出来形確認測量原図

